

SKAAL 1 : 1500

nms. LANDMETER-GENERAAL
1998 - 10 - 07

5. 'n GEDELTE VAN VEL 4 EN VEL 5 IN GHEHEEL TERUGGETREK, NOU VERVANG DEUR VEL 10, SIEN PERSEEL 2177 OP VEL 10. INLEIDING: VIR VOLLEDIGE DATA, SIEN PERSEEL 2177, SIEN DIAGRAM L. G. No. 99/98/1998
6. VEL 8 IN GHEHEEL TERUGGETREK, NOU INGESLUIT IN DIE DOPP GYAN-CLAS
7. PERSEEL 860 EN GEDEELTES VAN STRAAT OF VEL 4, TERUGGETREK, NOU INGESLUIT IN VEL 18.
8. PERSEEL 433 OF 24 EN 31 TERUGGETREK, NOU INGESLUIT IN VEL 20.
9. PERSEEL 23 EN 24, OF VEL 1, TERUGGETREK, NOU INGESLUIT IN VEL 21.
10. PERSEEL 3064 VOORHEEN PERSEEL 10, GYAN-CLAS VOORHEEN OF VEL 2 INSLAAS, VIR VOLLEDIGE DATA, SIEN DIAGRAM L. G. No. 7354/1998.
11. STRAATGEDEELTES TUSSEN PERSELE 3 EN 5 OP VEL 1, IS GESLUIT, NOU BEKEND AS PERSELE 3048-3050, VIR VOLLEDIGE DATA, SIEN DIAGRAM L. G. No. 10008-10010/1998
12. PERSELE 1434, EN 1643 IS BYGEVOEG OF 2 EN INSLAAS OF VEL 2, VIR VOLLEDIGE DATA, SIEN DIAGRAM L. G. No.s 9933/1998 EN 9980/1998.
13. GEDELTE VAN STRAAT OF VEL 2, GESLUIT, NOU BEKEND AS PERSEEL 1840, VIR VOLLEDIGE DATA, SIEN DIAGRAM L. G. No. 99/90, 1998.
14. GEDELTE 1 VAN PERSEEL 1507 IS HERNOEMER NA 3155, VIR VOLLEDIGE DATA, SIEN DIAGRAM L. G. No. 99/61/1998.
15. STRAATGEDEELTES AANGRENSEND AAN PERSEEL 1507 EN INSLAAS OF VEL 2, IS GESLUIT, NOU BEKEND AS PERSELE 1497 EN 1498, VIR VOLLEDIGE DATA, SIEN DIAGRAM L. G. No. 99/88/1998.


- 16 PERSELE 2618 - 2719 EN STRATE
OP VEL 16 IS TERUGGETREK, NOU
INGESLUIT IN VEL 19.

Data van Hooftrijks (VELLE 1-5)						
Sye	Kampioe Noorl	Rings- horste	Kasidende Stetel La 2 ^o	x		
				Seestetel	1 ^o	2 ^o
AB	40 50	270 00 00	1	3 05 00 00	1 39 40 23	
BC	04 00 00	270 00 00	2	3 05 00 00	1 39 40 23	
CD	115 00 00	269 30 00	3	3 03 30 00	1 39 09 33	
DE	158 00 00	253 00 00	4	3 06 20 00	1 37 07 05	
EF	218 00 00	218 00 00	5	3 06 20 00	1 37 07 05	
FG	720 00 00	188 00 00	6	2 57 30 00	1 38 46 04	
GH	460 00 00	17 00 00	7	3 22 20 00	1 35 37 56	
HI	100 00 00	100 00 00	8	3 22 20 00	1 35 37 56	
JK	585 00 00	4 00 30 00	9	3 17 30 00	1 36 24 55	
KL	69 00 00	19 20 00	10	3 27 10 00	1 38 08 51	
LM	100 00 00	100 00 00	11	3 27 10 00	1 38 08 51	
MN	147 00 00	17 00 00	12	3 16 30 00	1 35 06 41	
OP	300 00 00	49 00 00	13	3 21 05 00	1 39 56 51	
PQ	158 00 00	164 00 00	14	3 08 30 00	1 37 07 05	
RA	262 00 00	244 00 00	15	3 04 50 00	1 33 25 45	

Bestrywing van Bakens
 * perseel
 Alle * bakens is 1^o ysterperne
 Alle blokhoeke is 1^o ysterpype.
 Alle Versekeringmerke is 1^o ysterpyp in
 onder die grondoppervlakte

L. W. (1) Tenzy anders vermeld is alle
aflempingsafstanden 20-00 Kaapse Voet
(2) Alle Verskeringsmerke is 5-00 Kaapse
vanaf die naaste * bakken ontlas.

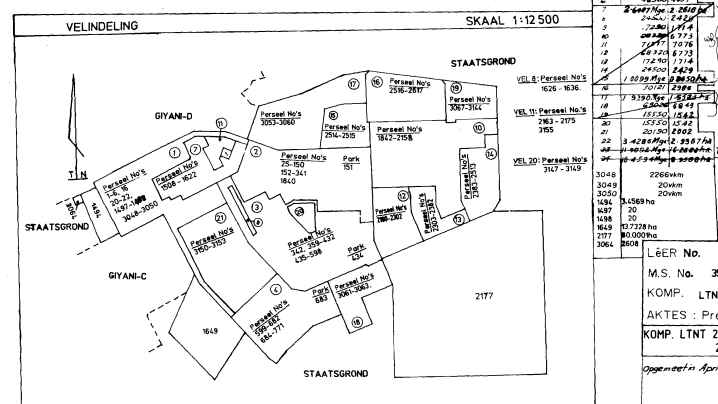

LêER No.

M.S. No. 3508-3521/1998 & 3527/1998

KOMP. L

AKTES :

KOMP. LTNT

Opgezet in


1

1

~~MS No.~~

PERSEEL 1494

Sien inlas op Vel 2

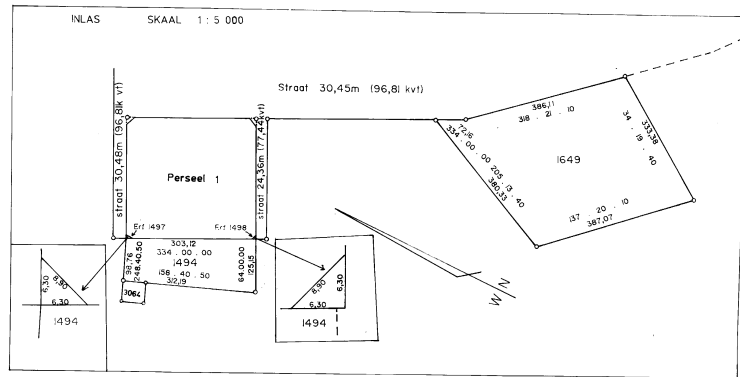

Algemene Plan

(bestaande uit Velle 1-21)

Giyani-A.

NOORDELIKE PROVINSIE

Skaal 1:1500

- * perseel

Gronthe							



Algemene Plan

(bestaande uit Velle 1-21)

Giyani-A.

NOORDELIKE PROVINSIE

Skaal 1:1500.

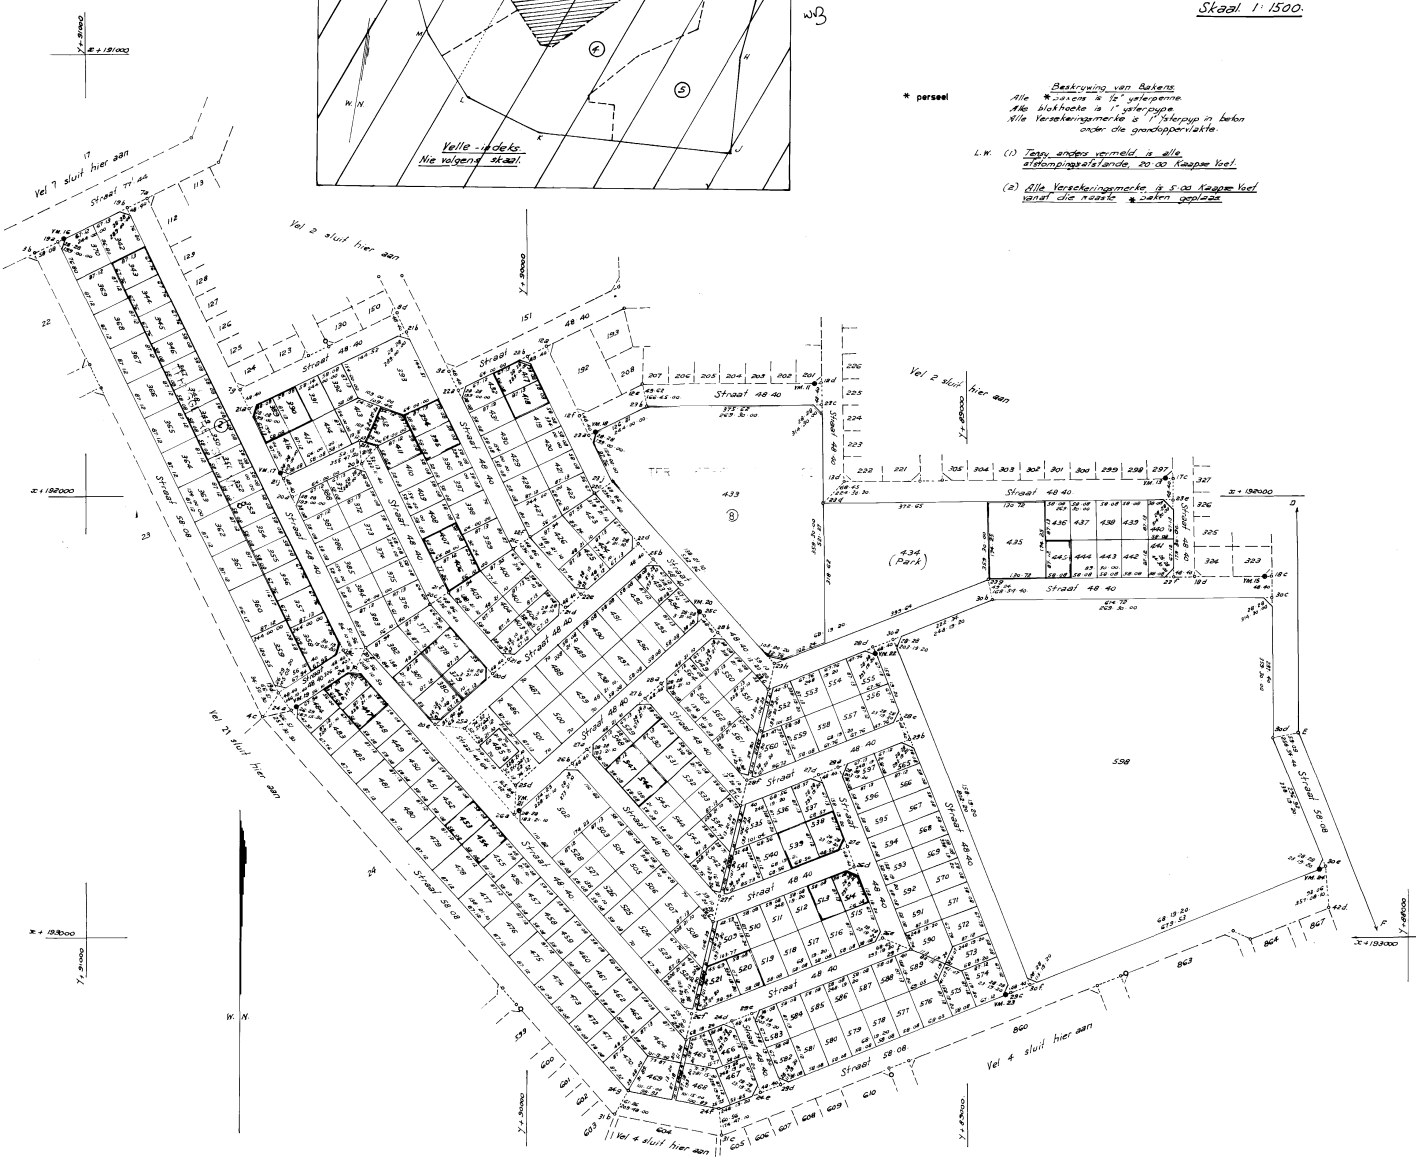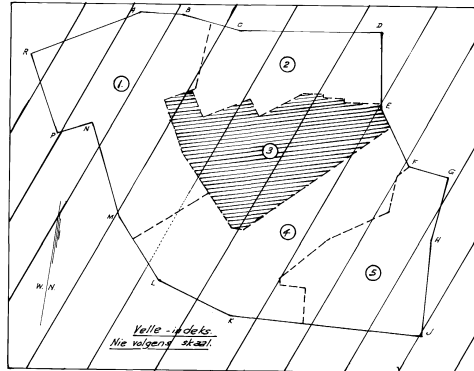

* perseel

Beskrywing van Bakens
Alle bakens is te sien op die

L.M. (1) Te sien op die kaart is alle
afsonderingsvaste 20 so Kaapen Vee

(2) Alle Verskeidingsmerke is 500 Kaapen Vee
vanaf die noordele oekel opgelees

L.G.No. 9906/1998

B.A. No. 93/69

Goedgekeur

LANDMETER-GENERAAL

1998-10-07

Vel No. 3.

Goedgekeur

Landmeter-Generaal



L&ER No.
M.S. No. 3508/1998
KOMP. LTNT
AKTES : Pretoria
KOMP. LTNT 2153, 2154, 2181, 2182
Opgelees in April 1998
Landmeter.
M.S. No. 99/8/69


Algemene Plan (bestaande uit Velle 1-21) van die Dorp **Giyani-A.**

NOORDELIKE PROVINSIE
Skaal 1:1500

L.G. No. 9906/1998	B.A. No. 93/69
Goedgekeur <i>[Handwritten Signature]</i> nms. LANDMETTER-GENERAAL	Vel No. 4 <i>[Handwritten Signature]</i> nms. Sekretaris van Bantoe-administrasie en Ontwikkeling
1998 - 10 - 07	15/6/90

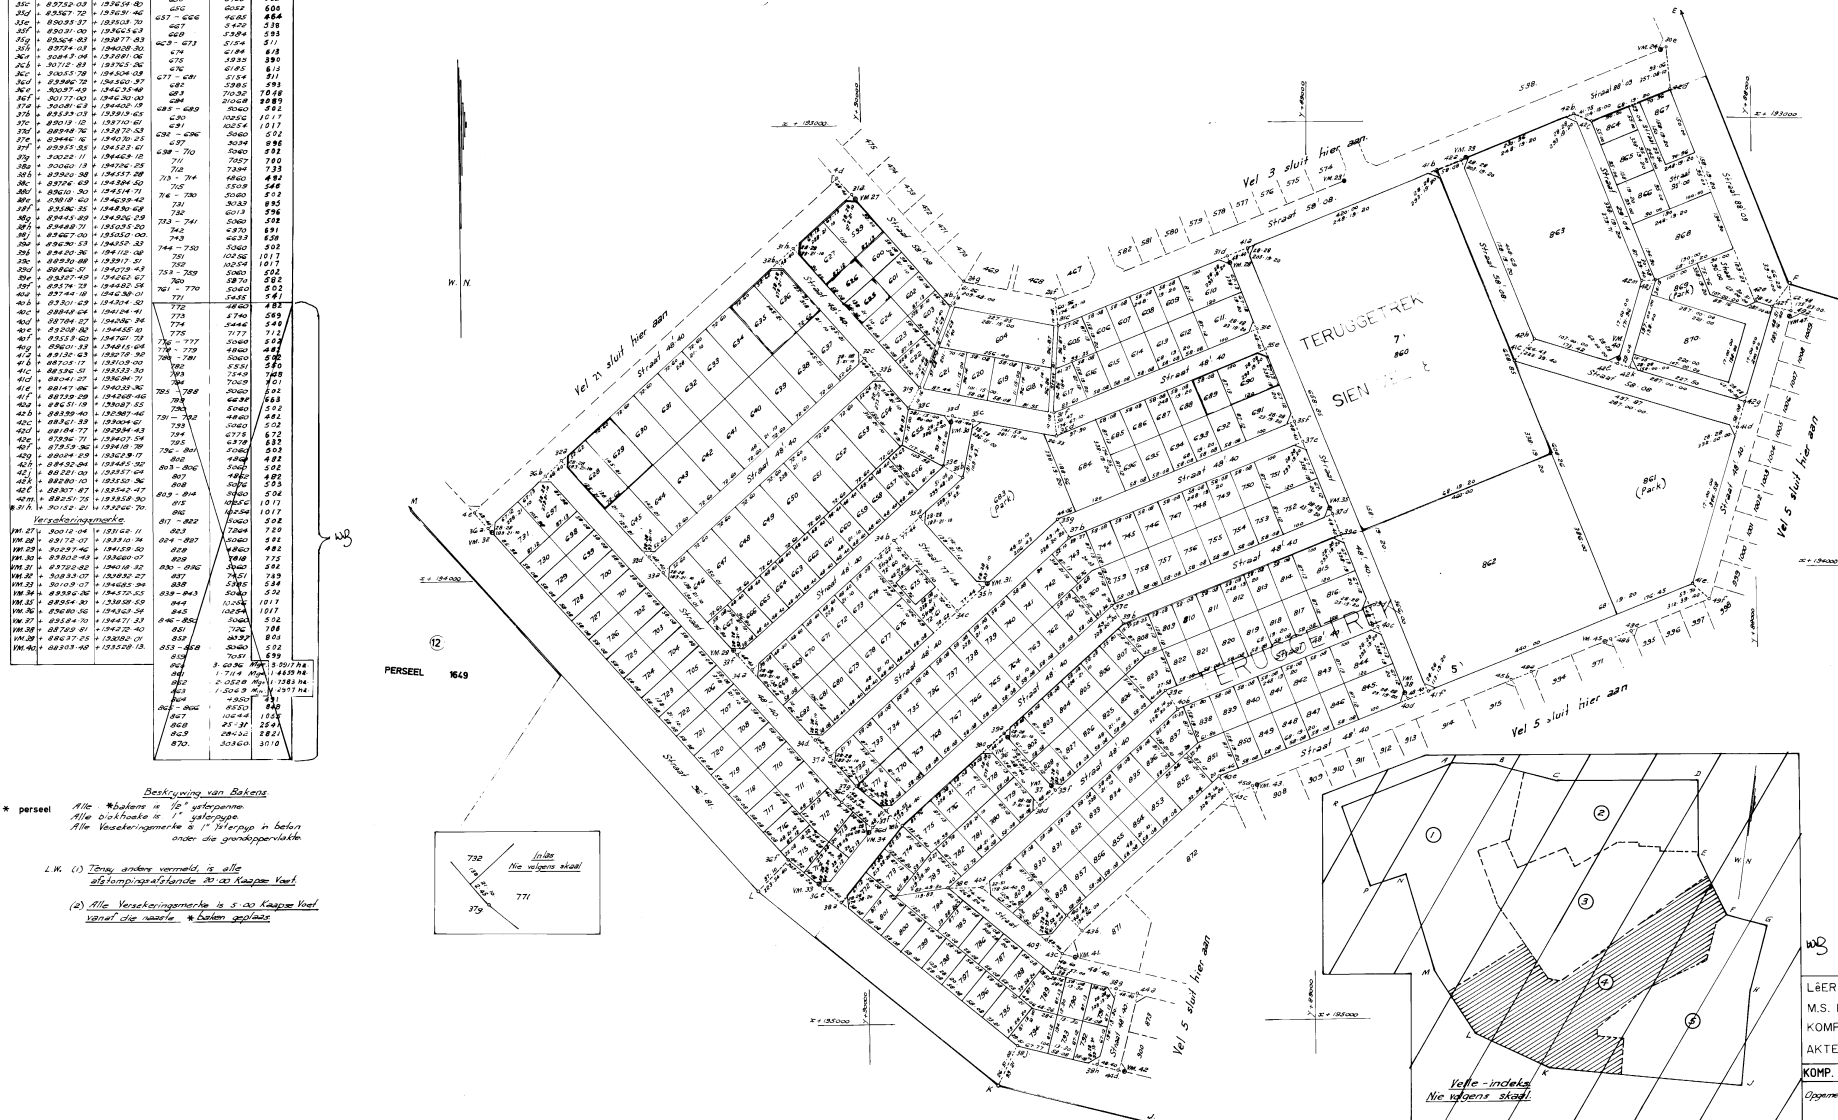


L.E.R. No. M.S. No. 3508/1998 KOMP. LTNT AKTES: Pretoria KOMP. LTNT 2181-2184 Opname in April tot Oktober 1969 deur my <i>[Handwritten Signature]</i> Landmeter M.S. No. 93/69
--

ALGEMENE PLAN

(Bestaande uit Velle 1-21)
van die dorp

GIYANI - A

bevattende ^{Persee} ~~Er~~ genommer 1492 en strate

NOORDELIKE PROVINSIE

Skaal: 1:2 000

L.G.No. 9906/1998

B.A. No. 10/1975

VEL No. 6

Goedgekeur

nms. LANDMETER-GENERAAL

1998 - 10 - 07

Goedgekeur

Sekretaris van Bantoe - Administrasie
20/5/98 en — Ontwikkeling


BAKENBESKRYWING

HOOFFIGUUR

A.J.-----12 x 450 mm. penne
B.E.F.G.-----geen merk
C-----25 x 450 mm. pyp
D-----25 mm. pyp in beton
H-----20 x 450 mm. pen
Bx-----25 x 450 mm pyp (aanduidingsbaken)
BLOKHOEKE
K.L.M.-----12 x 450 mm. penne
N.P.-----25 x 450 mm. pype

ERFBAKENS

Alle perseebakens behalwe 1492a is 12 mm. penne
1492a 25 mm. pyp in beton

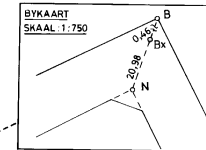

NOTA:
Tensy anders gemeld is alle afstande
wat hoeke stompсны 6,00 m.

HOOFFIGUUR			
SYE METER	RIGTING	KOÖRDINATE Sistel La 31*	
		Konst. ± y	x
AB 989,60	242 · 44 · 40	A + 29 863,68	+ 78 930,83
BC 395,33	334 · 00 · 00	B + 29 083,96	+ 78 477,62
CD 573,81	64 · 00 · 00	C + 28 910,66	+ 78 832,94
DE 30,48	334 · 00 · 00	D + 29 426,40	+ 79 084,48
EF 1,24	64 · 00 · 00	E + 29 413,04	+ 79 111,88
FG 599,00	68 · 40 · 50	F + 29 414,15	+ 79 112,42
GH 30,48	158 · 40 · 50	G + 29 972,16	+ 79 330,20
HJ 137,70	158 · 45 · 10	H + 29 983,25	+ 79 301,87
JA 252,39	195 · 58 · 40	J + 30 033,15	+ 79 173,47
Bx 0,47	18 · 22 · 20	Bx + 29 084,11	+ 78 978,07

GROOTTE VAN HOOFFIGUUR
432 690 ha

KOÖRDINATE
Sistel La 31*

Konst. ± y

x

BLOKHOEKE

K + 29 969,28 + 79 296,34


L + 30 017,34 + 79 172,73

M + 29 951,05 + 78 941,19

N + 29 090,72 + 78 497,98

P + 28 924,14 + 78 839,53

GROOTTE VAN ERWE
1492 ----- 98,8156 ha

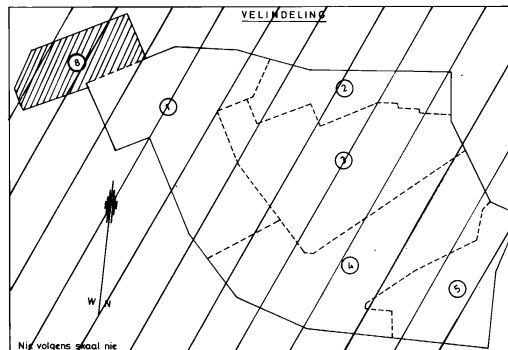

Nie volgens skaal nie

GEKANSELEER
1492 8)
GEHELE EENHEID - D

x.79 000,00

x.79 000,00

y.29 000,00

y.29 000,00

y.30 000,00

y.30 000,00

y.29 500,00

W N

Lêer No.

M.S. No. 3527/1998

KOMP. LTNT

AKTES : Pretoria

KOMP. LTNT 2114, 2141-2144, 2151

Opgemeet in Januarie 1975
deur my

Handwritten signature

Landmeter

M.S. No. 99/A/H/75



AMENDING GENERAL PLAN (CONSISTING OF SHEETS 1-21) OF THE TOWNSHIP

GIYANI-A

COMPRISING 116 SITES, NUMBERED 1507 TO 1622
AND STREETS BEING A RE-LAYOUT OF SITES 7-14 AND 17-19
AND STREETS AS APPEAR ON GENERAL PLAN B.A. No. 93/1969

NORTHERN PROVINCE

SCALE 1/750

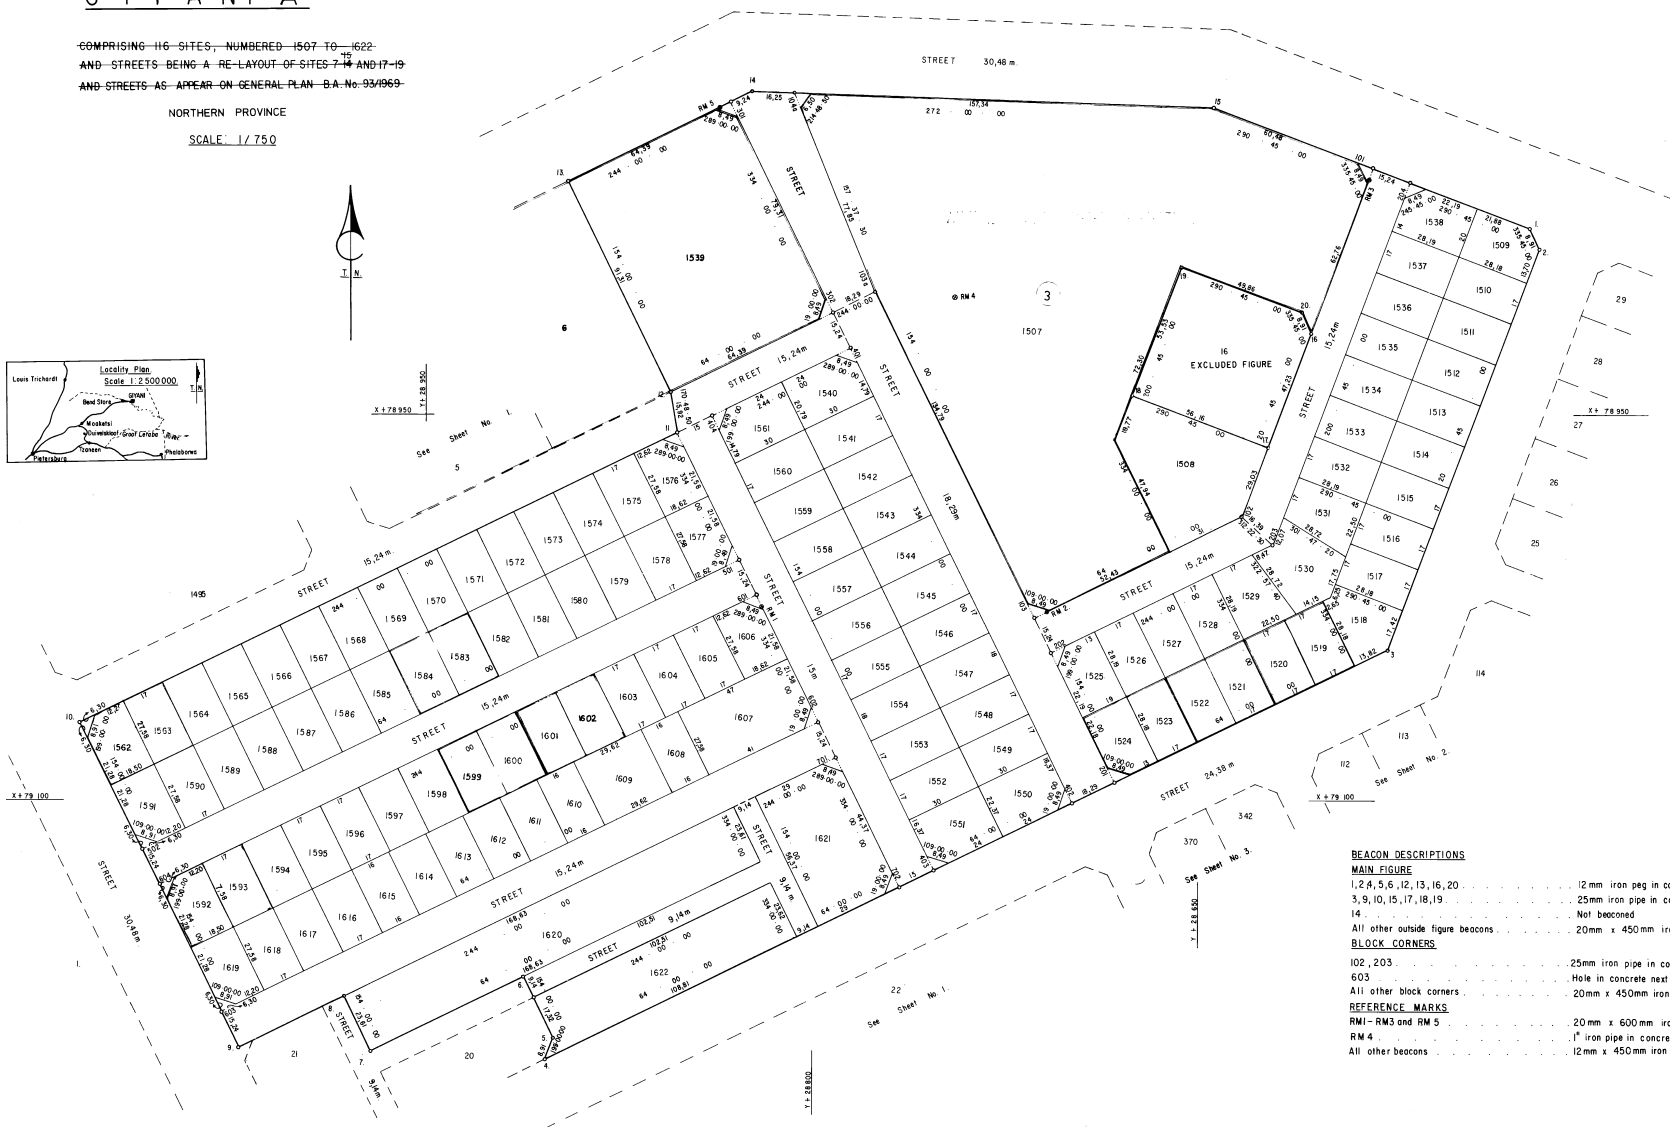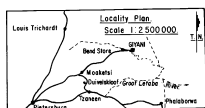

BEACON DESCRIPTIONS

MAIN FIGURE

1, 2, 4, 5, 6, 12, 13, 16, 20 12mm iron peg in concrete.
3, 9, 10, 15, 17, 18, 19 25mm iron pipe in concrete.
14 Not beacons.

All other outside figure beacons 20mm x 450mm iron pipes in concrete.

BLOCK CORNERS

102, 203 25mm iron pipe in concrete.
603 Hole in concrete next to 25mm iron pipe in concrete.
All other block corners 20mm x 450mm iron pipes in concrete.

REFERENCE MARKS

RM1 - RM3 and RM 5 20mm x 600mm iron pipes in concrete 250mm below surface.
RM 4 1" iron pipe in concrete below ground surface.
All other beacons 12mm x 450mm iron pegs in concrete.

S.G. No. 9906/1998	B.A. No. 168/1977
Approved: <i>[Signature]</i> for SURVEYOR-GENERAL 1998 - 10 - 07	VEL No. 7 Approved: <i>[Signature]</i> Secretary for Bantu Administration and Development

SITES		DIRECTIONS		CO-ORDINATES	
METRES				System: Le 31*	
				Constant: 10,00 +2500000,00	
1-2	8,91	335 45 00	1	+28 520,52	+78 877,18
2-3	167,12	20 45 00	2	+28 516,86	+78 885,30
3-4	364,06	64 00 00	3	+28 576,07	+79 041,57
4-5	8,91	199 00 00	4	+28 903,28	+79 201,17
5-6	26,46	154 00 00	5	+28 900,58	+79 192,75
6-7	66,12	64 00 00	6	+28 911,38	+79 168,96
7-8	23,61	154 00 00	7	+28 971,41	+79 197,95
8-9	45,35	64 00 00	8	+28 981,76	+79 176,72
9-10	140,79	154 00 00	9	+29 022,53	+79 196,61
10-11	258,12	244 00 00	10	+29 084,25	+79 070,06
11-12	15,32	170 48 50	11	+28 852,25	+78 956,91
12-13	91,31	154 00 00	12	+28 854,79	+78 941,19
13-14	79,63	244 00 00	13	+28 894,81	+78 859,13
14-15	179,09	272 00 00	14	+28 823,24	+78 824,42
15-1	131,79	290 45 00	15	+28 643,76	+78 830,49
EXCLUDED FIGURE					
16-17	47,23	20 45 00	16	+28 605,96	+78 918,34
17-18	56,16	110 45 00	17	+28 622,69	+78 962,51
18-19	53,53	200 45 00	18	+28 675,21	+78 942,61
19-20	49,86	290 45 00	19	+28 656,24	+78 892,56
20-16	8,91	335 45 00	20	+28 609,62	+78 910,22
AREA OF MAIN FIGURE = 11,8282 ha.					
AREAS OF		BLOCK CORNERS			
Site No.	Square Metres				
1507	2006	01	+28 581,60	+78 854,04	
1508	544	02	+28 632,98	+78 989,66	
1509	479	03	+28 713,36	+79 028,86	
1510-1517	479	04	+28 775,08	+78 902,32	
1518	566	05	+28 807,00	+79 024,78	
1519-1523	479	06	+28 881,97	+79 093,22	
1524	517	07	+28 906,00	+79 042,56	
1525	518	08	+28 620,87	+79 000,71	
1526-1528	479	09	+28 567,35	+78 859,44	
1529	537	10	+28 631,54	+78 828,27	
1530	739	11	+28 791,52	+78 910,33	
1531	557	12	+28 794,84	+78 924,05	
1532-1537	479	13	+28 698,41	+79 101,24	
1538	546	14	+28 752,33	+79 127,54	
1539	6391	15	+28 630,76	+78 950,33	
1540	606	16	+28 826,07	+79 006,48	
1541-1546	510	17	+29 060,07	+79 119,64	
1547	540	18	+28 621,39	+79 000,18	
1548-1549	510	19	+28 797,21	+79 069,76	
1550-1551	653	20	+29 029,21	+79 182,91	
1552-1553	510	21	+29 053,39	+79 133,33	
1554	540	22	+28 790,53	+79 085,45	
1555-1560	510	23	+28 755,81	+79 136,12	
1561	606	REFERENCE MARKS			
1562	490	RM1	+28 819,13	+79 024,67	
1563-1575	469	RM2	+28 708,87	+79 026,67	
1576-1577	496	RM3	+28 583,37	+78 858,76	
1578-1590	469	RM4	+28 744,31	+78 804,26	
1591-1592	490	RM5	+28 836,04	+78 830,46	
1593-1605	469				
1606	496				
1607	1278				
1608	441				
1609	817				
1610-1615	441				
1616-1618	469				
1619	490				
1620	3981				
1621	1937				
1622	2441				

File No.
S.R. No. 3509/1998
COMP: LTNT
DEUs: Pretoria
COMP: LTNT 2144, 2151, 2153
Surveyed in May 1977
<i>[Signature]</i> LAND SURVEYOR
S.R. No. 99/A/M/77

NOTES: 1. UNLESS OTHERWISE INDICATED ALL SPALY DISTANCES ARE 6 METRES.
2. UNLESS OTHERWISE INDICATED ALL REFERENCE MARKS ARE 1 METRE FROM NEAREST BEACON

w3

~~WIGENDE~~ ALGEMENE PLANBestaande uit velle 1-21)
van die dorp

GIYANI - A

w3

~~Bestaande uit 11 persele genummer 1626-1636
syneruitleg van persele 343-358 soos
vers op Algemene Plan B-A No. 93/69~~NOORDELIKE PROVINSIE
Skaal 1: 1250

L.G. No. 9906/1998	B. A No. 100/1978
Goedgekeur <i>[Signature]</i> nms. LANDMETER-GENERAAL 1998 - 10 - 07	Goedgekeur <i>[Signature]</i> Sekretaris van Plurale Betrekkinge en Ontwikkeling 7/6/78
VEL No. 8	



BAKENBESKRYWING
HOOFFIGUUR
A. B. C. D. E ----- 12mm ysterpen in beton

Res van perseelbakens ----- 12mm ysterpen in beton

GROOTTE VAN DIE PERSELE	
PERSEEL No	VK. M
1626 - 1634	752
1635	1003
1636	1039



HOOFFIGUUR				
SYE	METER	RIGTINGS	Konst	NATE SEL Lo 3 rd X
AB	27,43	244.00.00	A	1,27
BC	313,87	334.00.00	B	1,51
CD	9,49	15.05.20	C	1,02
DE	21,39	56.10.40	D	1,49
EA	323,91	154.00.00	E	1,26

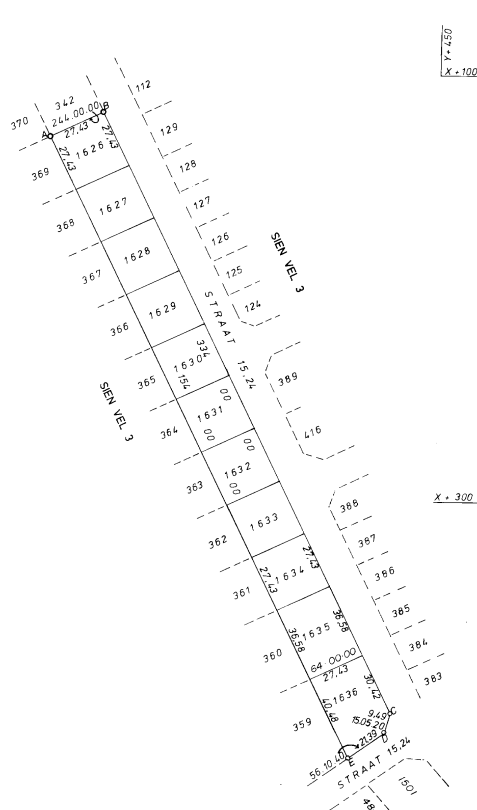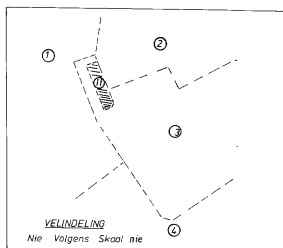

L&ER No.
M.S. No. 3510/1998
KOMP. LTNT
AKTES : Pretoria
KOMP. LTNT 2153, 2181
Opgemeeft in Januarie 1978 deur my <i>[Signature]</i> Landmeter
M. S. No. 99/A/P/78


ALGEMENE PLAN

(BESTAANDE UIT VEL 1-21)
VAN DIE DORP

GIYANI-A


BEVATTENDE 181 PERSELE GENOMMER 1651-1830 EN 1832 EN STRATE

NOORDELIKE PROVINSIE
SKAAL: 1:1000

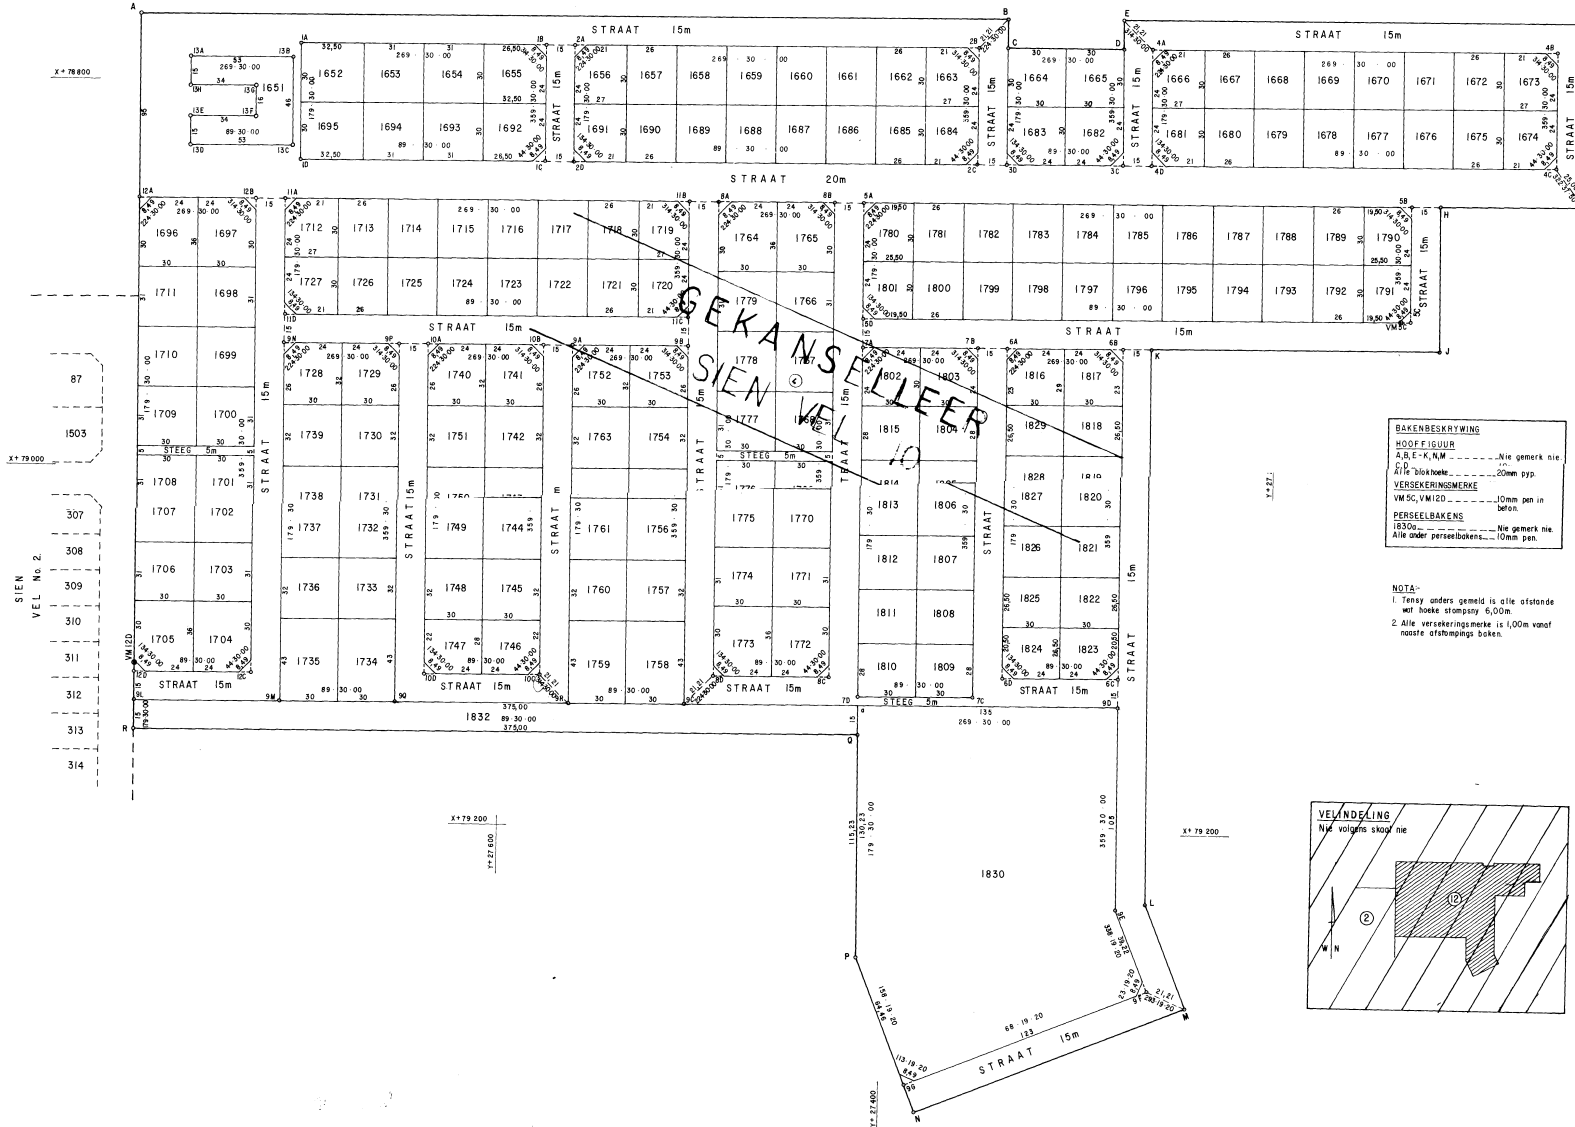

BAKENSKRYWING
HOOFDFIGUUR
A,B,E-K,N,M ----- Nie gemerk nie.
A,B,E blokke ----- 20mm pyp.
VERSEKERINGSMERKE
VMSC,VMIZD ----- 10mm pen in beton.
PERSEELBAKENS
18200 ----- Nie gemerk nie.
Alle onder perseelbakens ----- 10mm pen.

NOTA:
1. Tensy anders gemeld is alle afstande met hooke slompas 6,00m.
2. Alle versekeringsmerke is 1,00m vanaf route afslappings buke.

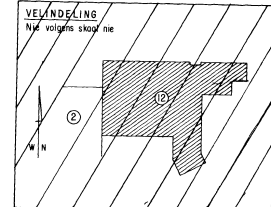


L.G. No. 9906/1998	P.B. No. 127/1980
Goedgekeur <i>[Signature]</i> nms. LANDMETER-GENERAAL 1998 - 10 - 07	VEL No. 9 <i>[Signature]</i> nms. Direkteur-Generaal: Sonewerking en Ontwikkeling

HOOFDFIGUUR		KOÖRDINATE	
SYE	RIGTINGS	Y	X
METER		Konstante ± 0,00	± 2500 000000
AB	450,01	269 30 00	A ± 27 791,65
BC	15,00	369 30 00	B ± 27 341,66
CD	60,00	269 30 00	C ± 27 341,63
DE	15,00	179 30 00	D ± 27 281,53
EF	240,00	269 30 00	E ± 27 281,66
FG	95,00	359 30 00	F ± 27 041,67
GH	75,00	89 30 00	G ± 27 040,84
HJ	75,00	359 30 00	H ± 27 115,84
JK	150,00	89 30 00	I ± 27 115,19
KL	305,00	359 30 00	J ± 27 115,19
LM	57,41	338 19 20	K ± 27 262,61
MN	150,00	68 19 20	L ± 27 241,31
NP	85,46	156 19 20	M ± 27 380,70
PQ	115,23	179 30 00	N ± 27 412,27
QR	374,99	89 30 00	O ± 27 412,28
RA	388,00	179 30 00	P ± 27 788,26

LAER No.
M.S. No. 3511/1998
KOMP LTNT
AKTES: Pretoria
KOMP LTNT 2152, 2154, 2161, 2163
Opgelees in Februarie-Maart 1980
deur my
[Signature]
LANDMETER
D.E. MUR
M.S. No. 99/A/S/80


BAKENBESKRIVING	
HOOFDSTAM	
A B C F G H J K	20mm ystertype
C D G	15mm gal in beton
L P R	20mm ystertype in beton
M N	15mm ystertype
BLUDDOKE	
1A 9B 1C 1D 2A 2B	
2D 3C 3D 4A 5A	
10D 1A 1D 1A 10B	20mm ystertype in beton
9E 9F 9G 9H 9M 9P	
9Q 9R 9S 9A 9B 9C	
10D 11A 10B 10C	
12A 10B 10C 10D 15A	
15E 15F 15D 15M	
2C 4C 4D 5C 6A 6B 6C	15mm gal in beton
4D 7A 7B 7C 7D 8B 8C	
8D 9C 13C	15mm ystertype
15B	20mm ystertype
4B 8C 9M	15mm ystyp
Parasolbalken	
18C5 18C6 18C7 18C8 18C9 18D0 18D1	
18D2 18D3 18D4 18D5 18D6 18D7 18D8	
19B0 19B1 19B2 19B3	
19B4 19C1 19C2 19C3 19C4	
19D1 19D2 19D3 19D4 19D5 19D6 19D7	
19D8 19D9 19D0 19D1 19D2 19D3	15mm gal in beton

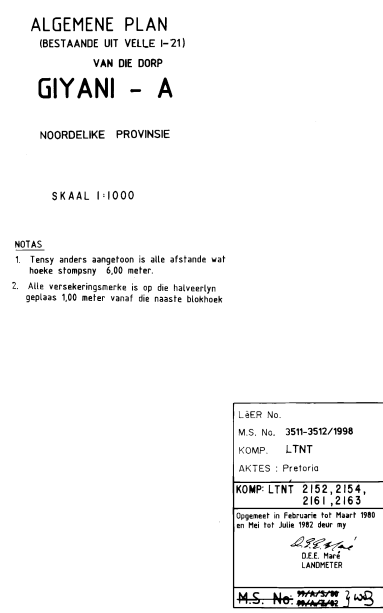

AMENDING GENERAL PLAN

(Consisting of Sheets 1- 21)
of the Township of

GIYANI - A

Comprising 13 sites numbered 2163-2175 and street,
being a re layout of the Remainder of site 1507 as
appears on Diagram PB No. 263/1980.

NORTHERN PROVINCE

SCALE: 1:1000

BEACON DESCRIPTIONS

MAIN FIGURE

A,N - - - - - 15mm iron pegs.
B,G - - - - - 25mm iron pipes in concrete.
C,D,E,F,P - - - - - 12mm iron pegs in concrete.
H,J,K,L - - - - - 12mm iron pegs.
M - - - - - 15mm iron pipe.

BLOCK CORNERS

1E,1F - - - - - 15mm iron pipes.
1G,2G,2K - - - - - 15mm iron pegs.
2H,2J - - - - - 12mm iron pegs.

SITE BEACONS

2163b, 2163c, 2164a, 2164c,
2165c, 2166a, 2166c, 2170c,
2171b, 2171c, 2171d, 2172a,
2172b, 2173b, 2174a, 2174b, 15mm iron pegs.
2166b, 2166c, 2167a, 2167b, 12mm iron pegs.
All other site beacons, 15mm iron pegs.

REFERENCE MARKS

RM2, RM3, RM4 - - - - - 25mm iron pipes in concrete.
BEACON DESCRIPTION FROM DIAGRAM S.G.No.A
R - - - - - 12mm hole in concrete manhole top
S - - - - - 12mm iron peg in concrete
BEACON DESCRIPTION FROM GENERAL PLAN S.G.No.A
Q - - - - - 20mm x 450mm iron pipe in concrete.

NOTE

All reference marks are 1,00m from
the nearest Block corner, on the
boundary line produced, as shown,
except RM4.

S.G. No. 9906/1998

P.B. No. 127/1983

SHEET No 11


Approved

for SURVEYOR-GENERAL
1998 - 10 - 07

Approved

Director - General: Co-operation and
Development.

MAIN FIGURE					
SIDES METRES		DIRECTIONS	CO-ORDINATES System Lo 31°		
			Y X Metre Metre		
			Constants +0,00 +2500 000,00		
AB	121,61	272 00 00	A	+28765,30	+78826,24
BC	60,48	290 45 00	B	+28643,76	+78830,49
CD	84,9	335 45 00	C	+28587,21	+78851,91
DE	62,76	20 45 00	D	+28583,73	+78859,55
EF	8,91	155 45 00	E	+28605,96	+78918,34
FG	49,86	110 45 00	F	+28609,62	+78910,22
GH	72,23	20 45 00	G	+28656,24	+78892,56
HJ	47,90	333 59 10	H	+28681,84	+78960,11
JK	52,38	J 63 58 40	J	+28660,83	+79003,16
KL	8,49	108 59 20	K	+28707,90	+79026,14
LM	134,74	153 57 30	L	+28715,92	+79023,38
MN	8,85	157 37 30	M	+28775,08	+78902,32
NP	38,00	247 37 30	N	+28778,45	+78894,14
PA	57,78	157 37 30	P	+28743,31	+78879,67
AREA OF MAIN FIGURE 2,0562 ha					
AREA OF SITES		CO-ORDINATES System Lo 31°			
SITE NUMBERS	SQ. METRE	Y X Metre Metre			
		Constants +0,00 +2500 000,00			
BLOCK CORNERS					
2163	1775	1E	+28600,19	+78903,10	
2164	1461	1F	+28653,73	+78882,82	
2165	1848	1G	+28747,74	+78868,91	
2166	1489	2G	+28732,62	+78989,20	
2167	1726	2H	+28730,32	+78982,52	
2168	4422	2J	+28751,86	+78938,44	
2169	626	2K	+28758,55	+78936,14	
2170	926	Q	+28807,00	+78824,7c	
2171	931	REFERENCE MARKS			
2172 - 2173	821	RM2	+28708,80	+79026,58	
2174	931	RM3	+28583,37	+78858,71	
2175	988	RM4	+28744,28	+78904,25	
3155	2506				

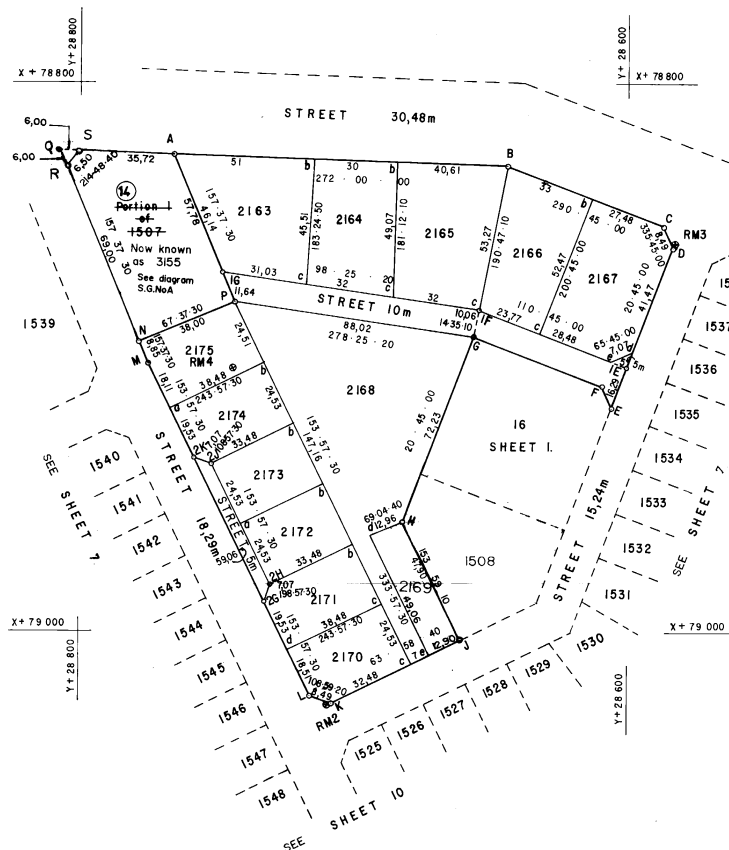

File No.
S.R. No. 3513/1998
COMP. LTNT
DEEDS : Pretoria
KOMP LTNT 2151, 2153
Surveyed in October 1982 by me
D.E.E. Mare LAND SURVEYOR
S.R.No. 99/A/AA/83




ALGEMENE PLAN
(BESTAANDE UIT VELLE 1-21)
VAN DIE DORP
GIYANI-A

NOORDELIKE PROVINSIE
SKAAL 1:750

Y + 87 700

Y + 87 500

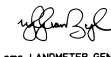LG.No. 9906/1998	PB. No 493/1984
GOEDGEKEUR	VEL No. 12
	GOEDGEKEUR
nms. LANDMETER-GENERAAL 1998 - 10 - 07	nms. DIREKTEUR - GENERAAL BANEWIKING EN ONTWIKKELING
HOOFFIGUUR	
SYE	KOORDINATE
METER	Stelsel Lo 31°
	KONSTANTE ± 0,00 +2 500 000,00
	Y Meter X
A-B 218,00 269 30 00	A +27 788,26 +79 153,61
B-C 30,00 359 30 00	B +27 570,27 +79 151,91
C-D 7,00 269 30 00	C +27 570,01 +79 151,91
D-E 113,26 359 30 00	D +27 563,01 +79 151,85
E-F 192,16 359 19 20	E +27 562,02 +79 295,11
F-G 270,64 69 19 20	F +27 401,04 +79 473,58
G-H 116,37 158 19 20	G +27 742,55 +79 573,65
H-A 311,71 179 30 00	H +27 785,53 +79 465,51

HOOFFIGUUR - GROOTTE 9,3730-hektaar

BLOKHOEKE

KOORDINATE

Stelsel Lo 31°

KONSTANTE ± 0,00 +2 500 000,00

Y Meter X

101	+27 787,87	+79 198,61
102	+27 727,87	+79 198,61
103	+27 726,74	+79 327,39
104	+27 679,46	+79 448,34
105	+27 777,64	+79 485,37
204	+27 653,00	+79 182,43
205	+27 651,87	+79 312,72
206	+27 609,77	+79 416,44
207	+27 665,82	+79 440,80
208	+27 711,77	+79 324,46
209	+27 713,00	+79 183,15
210	+27 788,00	+79 183,81
301	+27 637,87	+79 197,50
302	+27 577,88	+79 196,98
303	+27 576,99	+79 299,04
304	+27 512,37	+79 450,63
305	+27 568,12	+79 482,79
306	+27 636,89	+79 309,78
401	+27 772,10	+79 499,31
402	+27 604,23	+79 432,58
403	+27 582,06	+79 485,33
404	+27 749,94	+79 555,07

GROOTTES

Perseel - Vierkante

Nommer meter

2180	642
2181-2186	480
2187	464
2188	596
2189	669
2190	900
2191-2192	480
2193	123
2194	539
2195	537
2196-2209	480
2210-2211	642
2212-2214	480
2215-2216	600
2217-2222	480
2223	540
2224	585
2225	605
2226	540
2227-2230	480
2231-2232	591
2233-2236	480
2237	540
2238	652
2239	540
2240-2245	480
2246-2249	600
2250-2251	525
2252	642
2253-2255	480
2256	600
2257	705
2258	600
2259-2266	480
2267-2268	591
2269-2277	480
2278	575
2279	585
2280	600
2281-2283	480
2284	642
2285	592
2286-2292	600
2293-2294	592
2295-2301	600
2302	592

VERSEKERINGSMERKE

KOORDINATE

Stelsel Lo 31°

KONSTANTE ± 0,00 +2 500 000,00

Y Meter X

VM1	+27 726,57	+79 199,00
VM2	+27 637,16	+79 198,20
VM3	+27 610,68	+79 418,24
VM4	+27 513,28	+79 460,23

BAKENBESKRYWING

HOOFFIGUUR	20mm pyp in beton
A.G.	25mm pyp in beton
H	bolens
Alle ander hooffiguur	20mm x 450mm ysterpype

BLOKHOEKE	
Alle bakens	20mm x 450mm ysterpype
Perseelbakens	
Alle bakens	12mm x 450mm ysterpenne

VERSEKERINGSMERKE	
VM1-4	20mm x 450mm ysterpype in beton
VM2A, VM2D	0,3m onder grondvlak
VM 24, 30d, 9F, FN,	15mm ysterpyp
Q	20mm Ysterpyp
	15mm Gat in beton


NOTAS

- Tenye anders aangetoon is alle afstande wat hoeke stansyng 6,00 meter.
- Alle Versekeringsmerke is 1,00 meter vanaf die naaste blokhoeke op die halwe lyn, soos aangetoon.

Y + 87 700

X + 79 600

LAER No.	
M.S. No. 354/1998	
KOMP. LTNT	
AKTES : Pretoria	
Komp. LTNT 2154;2182	
Opgeteek in September 1984	
deur my	
	
C. Olivier	
LANDMETER	
MS No. 99/A/AE/84	

HOOFFIGUUR (VELLE 13-14)			
SYE	RIGTINGS	KOÖRDINATE	
		Stelsel Lo 31*	
meter		KONSTANTE	± 0,00 ± 2 500 000,00
		Y	X
A-B	157,00	269 30 00	A + 27 570,27 + 79 151,91
B-C	115,23	359 30 00	B + 27 413,28 + 79 150,93
C-D	85,46	338 19 20	C + 27 412,27 + 79 265,76
D-E	150,00	248 19 20	D + 27 380,70 + 79 345,18
E-F	57,41	158 19 20	E + 27 541,31 + 79 289,77
F-G	305,20	179 30 00	F + 27 262,51 + 79 236,42
G-H	150,00	269 30 00	G + 27 265,18 + 79 931,23
H-J	75,00	179 30 00	H + 27 115,19 + 79 929,93
J-K	80,00	269 30 00	J + 27 115,84 + 78 854,93
K-L	385,29	359 30 00	K + 27 035,84 + 78 854,23
L-M	80,57	34 00 00	L + 27 032,46 + 79 242,51
M-N	445,00	68 19 20	M + 27 077,51 + 79 309,30
N-P	192,16	158 19 20	N + 27 491,04 + 79 473,68
P-Q	113,26	179 30 00	P + 27 562,02 + 79 285,11
Q-R	7,00	89 30 00	Q + 27 563,01 + 79 181,85
R-A	30,00	179 30 00	R + 27 570,01 + 79 181,91

ALGEMENE PLAN (BESTAANDE UIT VELLE 1-21) VAN DIE DORP GIYANI - A

NOORDELIKE PROVINSIE

SKAAL 1 : 750

L.G. No. 9906/1998.	PB No 454/1985
Goedgekeur nms. LANDMETER-GENERAAL 1998 - 10 - 07	VEL No 13 GOEDGEKEUR nms. DIREKTEUR-GENERAAL ONTWIKKELINGSHULP



IVELLE (2-14)		
GROOTTES		
Perseel - Nommer	Vierkante Meter	
2303-2307	498	
2308	645	
2309	525	
2310-2314	510	
2315	528	
2316-2319	510	
2320-2321	567	
2322-2324	510	
2325	762	
2326	614	
2327-2331	510	
2332	525	
2333	735	
2334	527	
2335-2336	510	
2337	715	
2338	708	
2339-2340	510	
2341-2342	542	
2343-2344	510	
2345	642	
2346	607	
2347-2349	510	
2350	527	
2351	574	
2352-2355	513	
2356-2357	574	
2358-2359	513	
2360	542	
2361	510	
2362	635	
2363	242	
2500	567	
2501	376	
2502	510	
2503-2504	497	
2505	510	
2506	570	
2507	580	
2508	590	
2509	613	
2510-2512	510	
2513	510	
* 2408	337	

ALGEMENE PLAN
(BESTAANDE UIT VELLE 1-21)
VAN DIE DORP
GIYANI - A



NOORDELIKE PROVINSIE

SKAAL 1:750



SIEN VEL 10

STRAAT 15 m

X + 79 000

SIEN VEL 10

X + 79 200

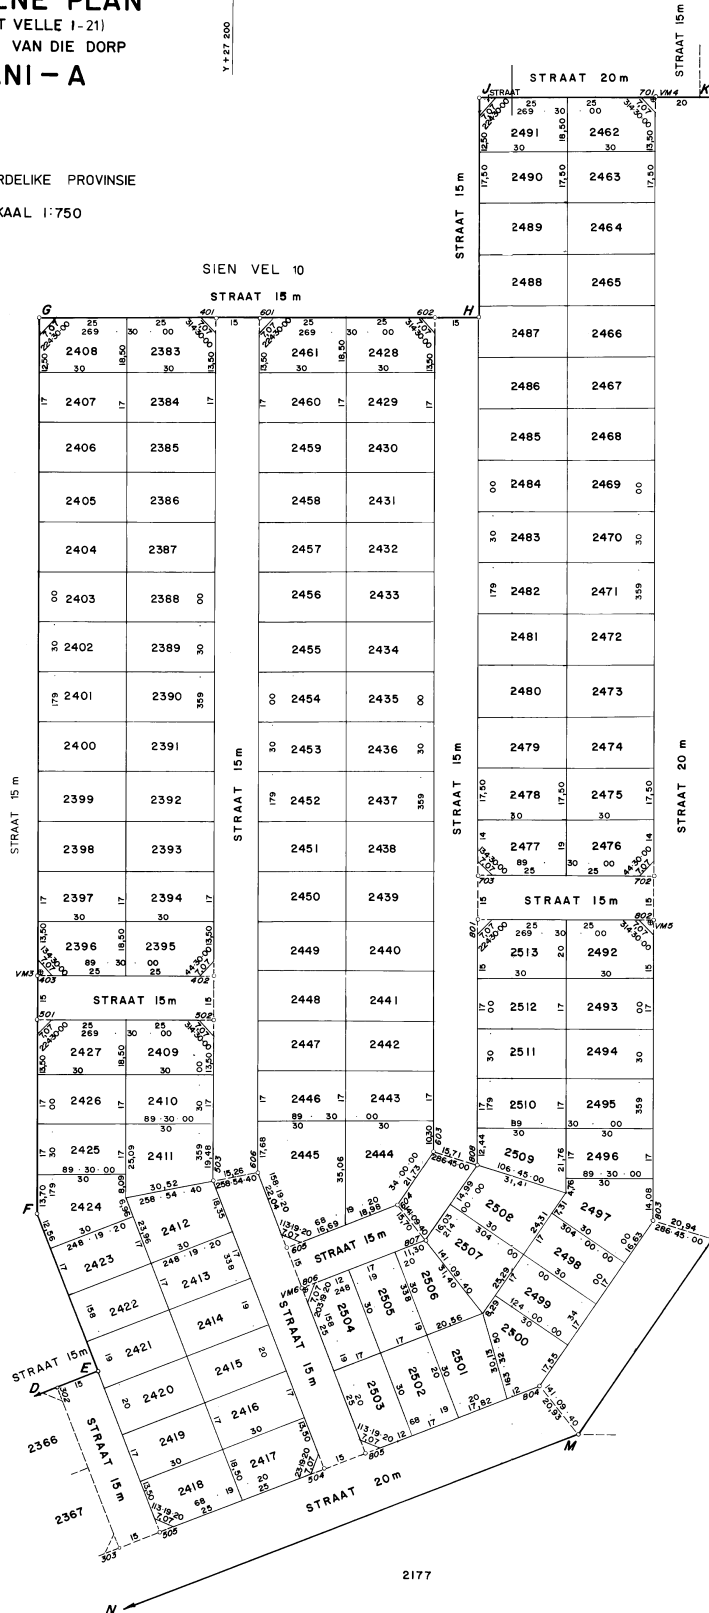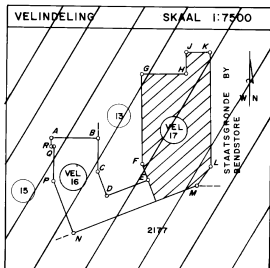

STAATSGRONDE BY BENDSTORE

PB No 454/1985
VEL No. 14
GOEDGEKEUR <i>W. van der Merwe</i> nms DIREKTEUR-GENERAAL ONTWIKKELINGSHULP
L.G. No. 9906/1998
Goedgekeur <i>W. van der Merwe</i> nms. LANDMETER-GENERAAL 1998 - 10 - 07

NOTAS

1. Tensy anders getoon is alle blokhoeke met 5,00 meter afgestomp
2. Versekeringsmerke is 1,00 meter vanaf die naaste blokhoeke op die halweerlyn daarvan geplaas

L&ER No.
M.S. No. 3516/1998
KOMP. LTNT.
AKTES : Pretoria
KOMP. LTNT 2161, 2163
Opgehaal in Augustus-September 1985
deur ons D. de Bruyn en J. C. Olivier LANDMETERS
M.S. No. 997A/AL/98

ALGEMENE PLAN

(Bestaande uit Velle 1 - 21)
van die dorp

GIYANI-A

NOORDELIKE PROVINSIE

SKAAL 1:1000

L.G. No. 9906/1998

P.B. No. 446/1985

VEL No. 15

Goedgekeur

[Handwritten Signature]

nms. LANDMETER-GENERAAL


1998 - 10 - 07

Goedgekeur:

[Handwritten Signature]

nms. Direkteur - generaal:

Ontwikkelingshulp 11/11/1985

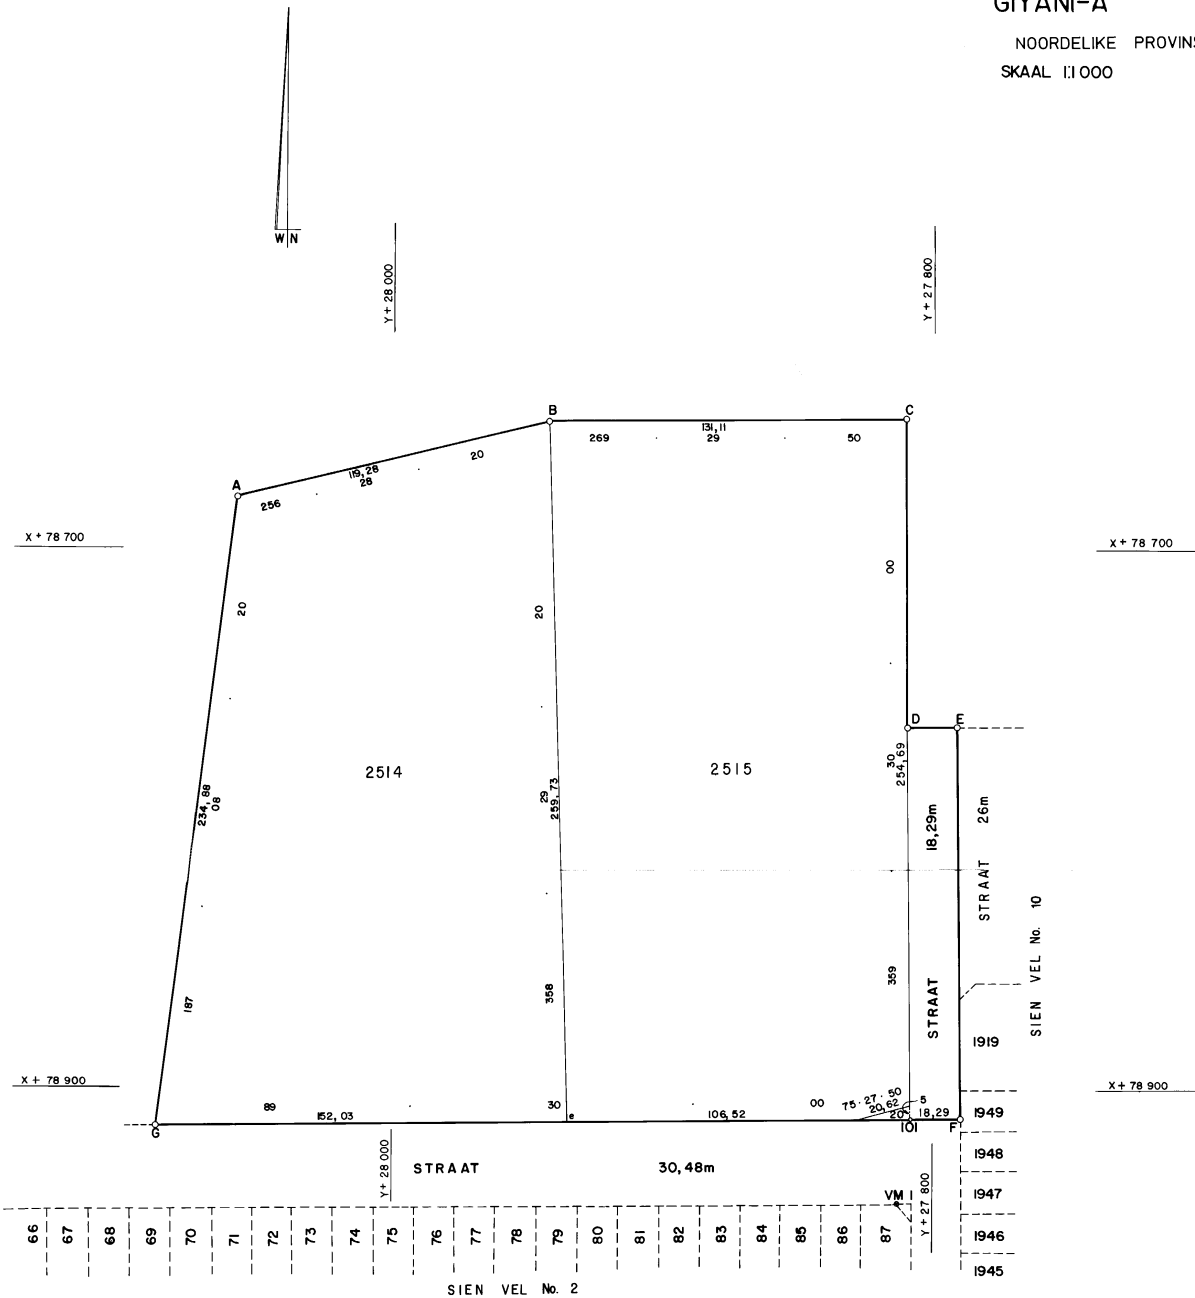

HOOFFIGUUR						
SYE METER		RIGTINGS		KOORDINATE STELSEL 10.3° METER		
				Y		X
				Konstantes ± 0,00 + 2 500 000,00		
AB	119,28	256 28 20	A	+ 28 058,00	+ 78 681,35	
BC	131,11	269 29 50	B	+ 27 942,02	+ 78 693,45	
CD	113,68	359 30 00	C	+ 27 810,92	+ 78 692,30	
DE	18,29	269 30 00	D	+ 27 809,53	+ 78 705,98	
EF	146,01	359 30 00	E	+ 27 791,65	+ 78 765,82	
FG	296,84	89 30 00	F	+ 27 790,37	+ 78 911,82	
GA	234,88	187 08 20	G	+ 28 087,19	+ 78 914,41	
GROOTTE VAN HOOFFIGUUR = 5,8969 HEKTAAR						
GROOTTES				BLOKHOEKE		
PERSOON- NOMMERS		HEKTAAR		101 + 27 808,85 + 78 911,98		
2514		3,2848		VERSEKERINGSMERK		
2515		3,3401		VM 1 + 27 813,11 + 78 942,50		

BAKENBESKRYWING

HOEFFIGUUR:

A, B, C, G

D, F

E

BLOKHOEKE

101

Persoonbaken

2515

Alle onder bakens.

VERSEKERINGSMERKE

VM 1

12x450mm Ysterpen.

Nie gemerk nie.

20mm Ysterpyl.

20x450mm Ysterpyl.

12mm 60t in beton

12x450mm Ysterpen.

25mm Ysterpyl in beton onder grondvlak.

Lêer No.

M.S. No. 3515/1998

KOMP. LTNT

AKTES : Pretoria

KOMPLTNT 2152

Opgemee in April 1985 deur my

[Handwritten Signature]

(C.A. van Niekerk) Landmeter

M.S. No. 99/A/AJ/85

SYE	METER	RIGTINGS- HOEKE	KOORDINATE STELSEL La 3 ^e METER						GROOTTES		
			KONSTANTES Yh0,00		X +2 500 000,00		PERSPEL- NOMMER	VERKANTE METER			
			Y	X	Y	X					
HOOFDHOEK			BLOKHOEKE								
A	B	757,52	278 18 30	A	+27 787,78	+78 460,88	501	+27 258,38	+78 551,89	2516	528
B	C	283,77	359 30 00	B	+27 038,21	+78 570,34	502	+27 208,30	+78 560,66	2517 - 2531	785
C	D	5,00	89 30 00	C	+27 035,74	+78 854,10	503	+27 206,56	+78 760,59	2532	786
D	E	95,00	179 30 00	D	+27 040,73	+78 854,15	504	+27 266,56	+78 761,11	2533	868
E	F	240,00	89 30 00	E	+27 041,56	+78 775,15	601	+27 193,28	+78 562,86	2534	789
F	G	15,00	359 30 00	F	+27 281,55	+78 761,24	602	+27 133,20	+78 571,63	2535 - 2549	790
G	H	60,00	89 30 00	G	+27 281,42	+78 776,24	603	+27 131,56	+78 759,93	2550 - 2551	528
H	I	15,00	179 30 00	H	+27 341,42	+78 776,76	604	+27 191,56	+78 760,46	2552 - 2566	465
I	J	468,29	89 30 00	I	+27 341,50	+78 761,76	701	+27 116,18	+78 573,82	2567	772
J	K	283,59	179 30 00	J	+27 809,83	+78 765,85	702	+27 058,11	+78 582,40	2568	633
K	L	32,54	228 54 20	L	+27 812,30	+78 482,27	703	+27 056,56	+78 759,28	2584 - 2585	528
L	A	32,54	228 54 20	A	+27 812,30	+78 482,27	704	+27 116,56	+78 759,80	2586 - 2601	528
-GROOTTE -19,3669-hekter-			BLOKHOEKE				VERSEKERSMERKE				
							TIRSCHEMETERSE BAKENS				
							VM 1 - VM 9				
							2603 - 2616				
							2617 - 2694				
							2695 - 2707				
							2708 - 2719				
							2720 - 2731				
							2732 - 2743				
							6164 - 6175				

GENERAL PLAN
(Consisting of Sheets I-21)
of the Township of
GIYANI - A

NORTHERN PROVINCE
Scale 1:1000

CO-ORDINATES MAIN FIGURE
SYSTEM Lo 31° METRES
Constants ±0.00 Y ±2 500 000.00 X

Side	Metres	Direction	Y	X
AB	252.27	254 39 30	A -28 442.25	+78 454.70
BC	177.58	248 10 00	B -28 198.97	+78 587.96
CD	107.04	247 52 40	C -28 034.13	+78 521.91
DE	143.09	261 23 50	D -27 934.97	+78 481.60
EF	5.75	278 50 20	E -27 793.49	+78 460.20
FG	32.54	48 54 00	F -27 787.78	+78 460.88
GH	169.84	359 30 00	G -27 812.30	+78 482.27
HJ	131.11	89 29 50	H -27 818.82	+78 652.11
JK	119.29	76 28 30	J -27 961.92	+78 653.26
KL	234.88	7 09 20	K -28 057.50	+78 681.16
LM	243.38	89 30 00	L -28 087.09	+78 914.22
MN	192.23	110 45 00	M -28 330.46	+78 916.24
NA	295.36	200 45 00	N -28 514.70	+78 946.44

Site	Metres
3053	1 9713
3054	8427 square metres
3055	1 2824
3056	2 2076
3057	2 5881
3058	1 8903
3059	9361 square metres
3060	3321 square metres

NOTES:
All splay distances are 5.00 metres
unless otherwise indicated.
Reference marks are approximately on the
half angle and approximately one metre
away from the block corners

DESCRIPTION OF BEACONS


- A : 20 mm iron pipe in stone and concrete
- B : 12 mm iron peg next to pole
- C, D, E, L, 3053b, 3054b : 12 mm hole in concrete
- 3055c, 3055d, 3058c : 20 mm iron pipe
- F, G, H, 101, 103, 104 : 12 mm iron peg in concrete
- 102 : 25 mm iron pipe in concrete
- M : 12 mm iron pipe
- All Other Beacons : 20 mm iron pipes in concrete underground
- RM 1, RM 2

BLOCK CORNERS			
101	-27 810.91	+78 641.11	
102	-27 943.27	+78 642.27	
103	+28 072.03	+78 673.24	
104	-28 102.22	+78 914.35	
REFERENCE MARKS			
RM 1	+27 811.73	+78 640.25	
RM 2	-28 103.01	+78 913.66	
TRIGONOMETRICAL BEACONS			
Δ 35	+29 102.81	+86 546.40	
Δ 37	+25 803.73	+77 001.30	


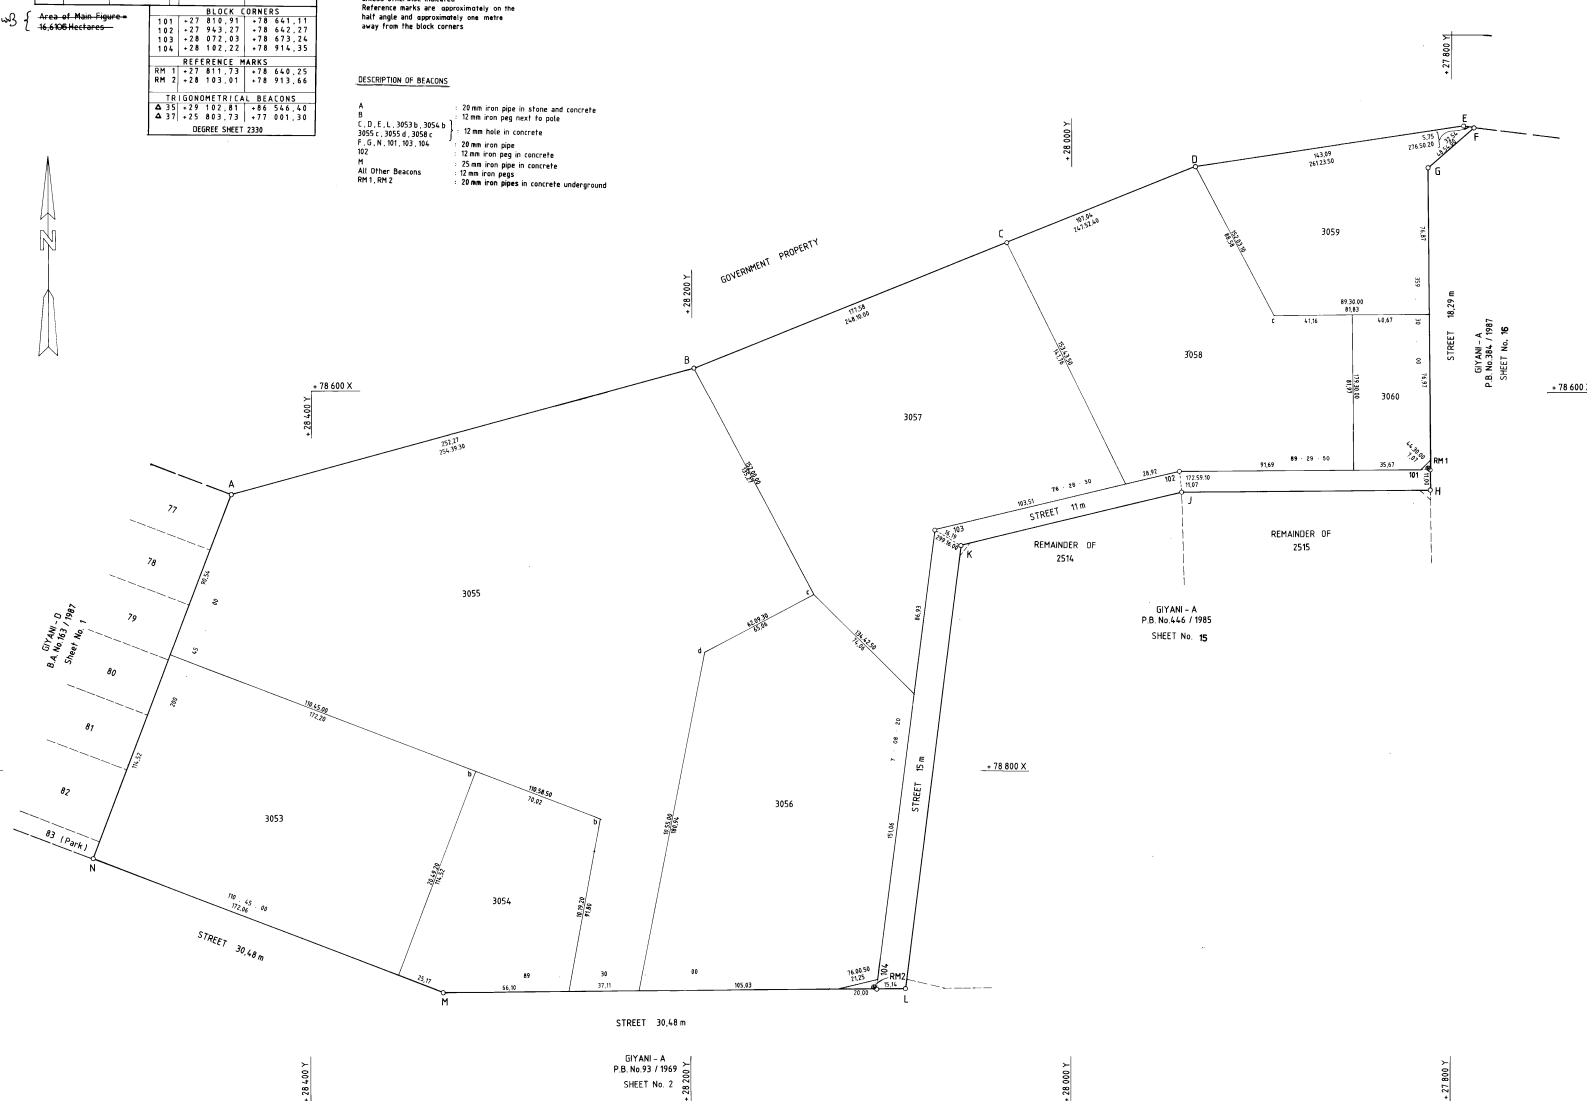

S.G. No. 9906/1998	P.B.No. 498/1989
Approved: <i>[Signature]</i> for SURVEYOR-GENERAL 1998 - 10 - 07	APPROVED: <i>[Signature]</i> for DIRECTOR - GENERAL DEVELOPMENT AID 1989.12.06

CO-ORDINATES MAIN FIGURE				
SYSTEM La 31° METRES				
Constants ±0.00 Y +2 500 000.00 X				
Side	Metres	Direction	Y	X
AB	248.10	248 19 20 A	+28 063.77	+79 699.24
BC	13.35	293 19 20 B	+27 833.22	+79 607.59
CD	87.55	248 19 20 C	+27 822.95	+79 612.87
DE	157.78	338 19 20 D	+27 739.60	+79 580.54
EF	200.27	68 19 20 E	+27 881.31	+79 727.16
FG	167.55	338 19 20 F	+27 867.62	+79 801.14
GH	144.83	68 19 20 G	+27 805.52	+79 956.84
HA	334.78	158 19 20 H	+27 942.11	+80 010.34

BLOCK CORNERS				
98	+28 061.92	+79 703.88		
99	+28 059.12	+79 697.59		
100	+27 756.59	+79 587.29		
101	+27 725.19	+79 666.28		
102	+27 708.20	+79 659.52		

REFERENCE MARKS				
RM24	+27 771.21	+79 583.28		
RM35	+28 007.63	+79 881.70		

TRIGONOMETRICAL BEACONS				
A 35	+29 102.81	+80 546.40		
A 37	+25 803.73	+77 001.38		

DEGREE SHEET 2330

AREAS	
Site No.	Hectares
3061	4.8474
3062	2.5177
3063	5875 square metres

NOTE
All splay distances are 5.00 metres unless otherwise indicated


DESCRIPTION OF BEACONS

A, B, D, F, J, J. 100, 101, 102 : 20 mm iron pipe
C : 20 mm iron pipe in concrete
G : 25 mm iron pipe
3061b : 12 mm iron pipe
All Other Beacons : 25 mm iron pipes in concrete underground
RM 24, RM 35 : 12 mm hole in concrete

GENERAL PLAN (Consisting of Sheets 1-21) of the Township GIYANI - A

NORTHERN PROVINCE

Scale 1:1000

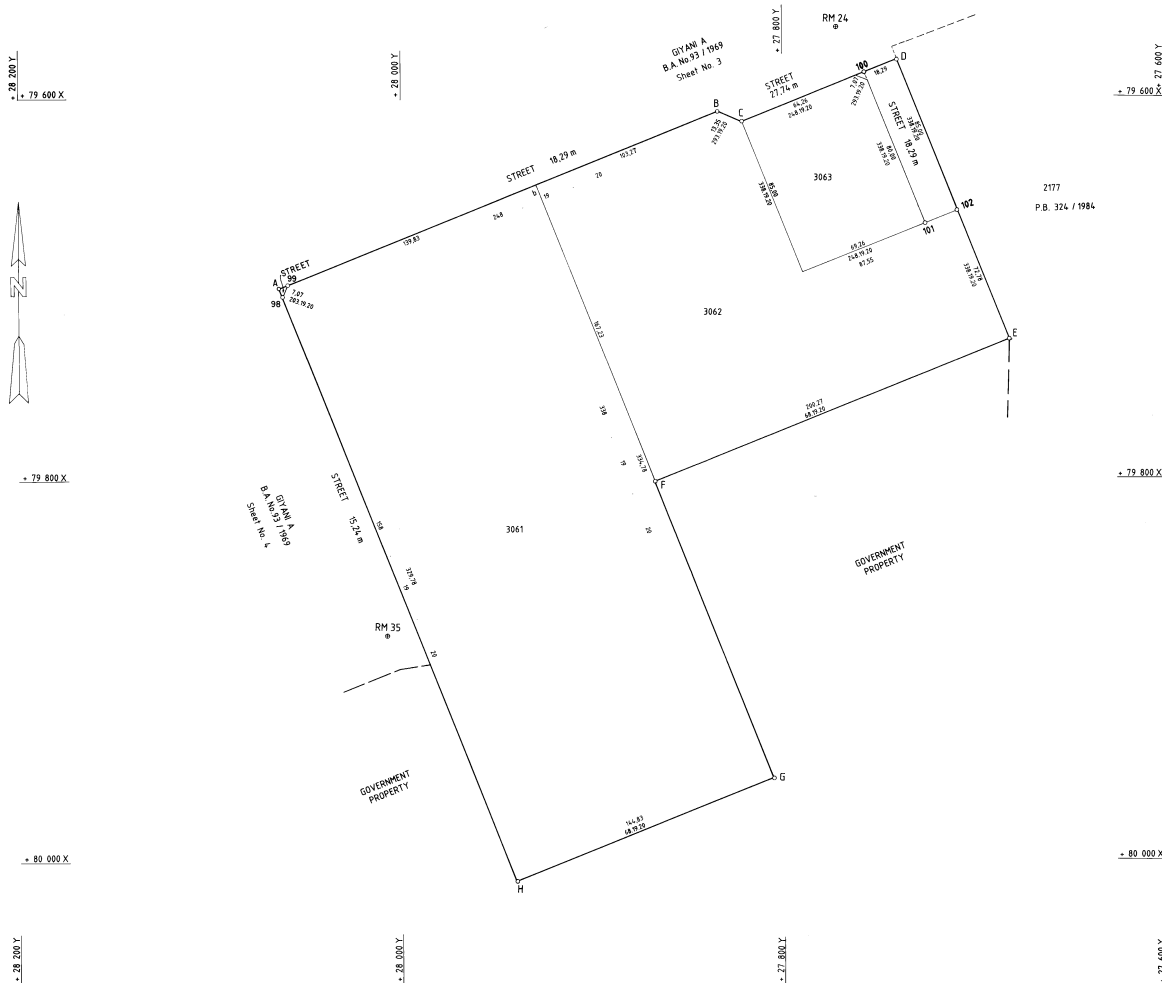

File No.	S.R. No. 2518/1998
COMP. LTNT	DEEDS : Pretoria
COMP. LTNT 218	
SURVEYED BY ME IN FEBRUARY AND JUNE 1989	
C.A. VAN TONGER LAND SURVEYOR	
S.R. No. 99/A/15/89	

WYSIGENDE ALGEMENE PLAN

(BESTAANDE UIT VELLE 1-21)
VAN DIE DORP

GIYANI - A

Bevatende 78 persele genomm 3067=3144 en strate
synde n heruitleg van persele 2618-2719 en strate
soos aangetoon op Algemene Plan PB No 384/1987 (Vel No 19)

L.G. No. 9906/1998	PB No. 948/1989
Goedgekeur	VEL No. 19
nms. SAMMETER-GENERAAL	GOEDGEKEUR
1998 - 10 - 07	P.T. K... nms. DIREKTEUR-GENERAAL: Ontwikkelingshulp 1998 P.B. 19

HOOFFIGUUR					
SYE	RIGTINGS		KORDINATE		
	meter		Stelsel Lo 31°		
			KONSTANTE ±0,00 + 2 500 000,00		
			Y	meter	
				X	
A-B	323,82	278 18 30	A	+27 358,73	+78 523,71
B-C	283,77	359 30 00	B	+27 038,31	+78 570,50
C-D	5,00	89 30 00	C	+27 038,84	+78 854,28
D-E	95,00	179 30 00	D	+27 040,85	+78 854,31
E-F	240,00	89 30 00	E	+27 041,66	+78 759,31
F-G	15,00	359 30 00	F	+27 281,52	+78 776,40
G-H	60,00	89 30 00	G	+27 281,05	+78 761,40
H-J	235,85	179 30 00	H	+27 341,02	+78 776,82
J-A	23,05	138 54 20	J	+27 343,58	+78 541,08

GROOITE 6,6270 Hektare

35 MARAIS
37 MATZ/MBANAMBE
GRAADVEL 2330

TRIG. BAKENS

±29 102,81 +86 546,40
±28 803,73 +77 001,30

BLOKHOEKE

KORDINATE

Stelsel Lo 31°

KONSTANTE ±0,00 + 2 500 000,00

Y meter X

101 +27 283,00 +78 549,86

201 +27 208,40 +78 560,82

202 +27 206,66 +78 760,75

203 +27 286,66 +78 761,27

204 +27 268,48 +78 552,05

301 +27 133,30 +78 571,79

302 +27 131,66 +78 760,09

303 +27 191,66 +78 760,62

304 +27 193,38 +78 563,02

401 +27 058,21 +78 582,76

402 +27 056,66 +78 759,44

403 +27 116,66 +78 759,96

404 +27 118,28 +78 573,98

VERSEKERINGSMERKE

VM 1 +27 284,25 +78 550,54

VM 2 +27 134,05 +78 572,46

VM 3 +27 115,94 +78 759,25

VM 4 +27 207,35 +78 760,04

GROOTTES

PERSEL NO. VIERKANTE METER

3067-3074 600

3075-3076 720

3077 753

3078 614

3079-3080 720

3081-3088 600

3089 602

3090-3097 600

3098 780

3099 640

3100-3107 600

3108-3109 602

3110-3114 600

3115-3116 675

3117 881

3118 742

3119-3120 675

3121-3125 600

3126-3127 602

3128-3134 600

3135 685

3136 543

3137-3143 600

3144 602

BAKENBESKRYWING

HOOFFIGUUR
H.D. 20mm YSTERPYP IN BETON
G. GAT IN BETON LANGS PYP
C. 25mm YSTERPYP IN BETON
ALLE ANDER BAKENS 20mm YSTERPYP

BLOKHOEKE
ALLE BAKENS 20mm YSTERPYP

PERSEELBAKENS
ALLE BAKENS 12mm x 450 mm YSTERPEN

VERSEKERINGSMERKE
ALLE BAKENS 20mm YSTERPYP IN BETON
10,5m ONDERGRONDS

NOTAS

1. TENSY ANDERS AANGETOON IS ALLE AFSTANDE
WAT HOEKE STOMPSNY 5,00 METER
2. ALLE VERSEKERINGSMERKE IS GEPLAAS 1,00M
VANAF DIE NAASTE BLOKHOEKE OP DIE HALVEERLYN
SOOS AANGETOON


SIEN VEL No. 16
PB No. 384/1987

NOORDELIKE PROVINSIE

SKAAL 1:1000

OPGEMEET MAART TOT APRIL 1989

DEUR MY J.C. OLIVIER
LANDMETER

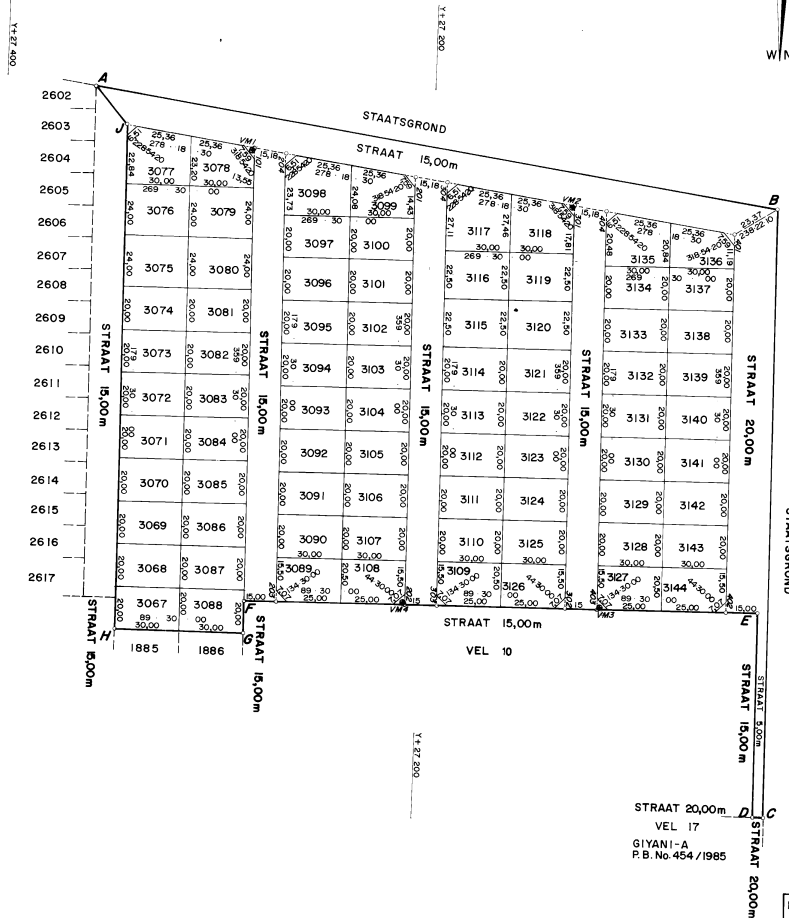

LÊER No.	M.S. No. 3519/1998
KOMP. LTNT	AKTES : Pretoria
LÊER No.	MEETSTUKKE No. 99/A/11/98
KOMPILASIE LTNT 215,26	

WYSIGENDE ALGEMENE PLAN
(BESTAANDE UIT VELLE 1-21)
VAN DIE DORP


GIYANI - A
BEVATTENDE 3 PERSELE GENOMMER 3147-3149
SYNDE 'N HERUITLEG VAN PERSEEL 433
VIND ALGEMENE PLAN B.A. No. 93/1969, VEL 3

NOORDELIKE PROVINSIE
SKAAL 1:1000

OPGEMEET IN OKTOBER 1991
DEUR MY

P. J. LOURENS

Pr. LANDMETER

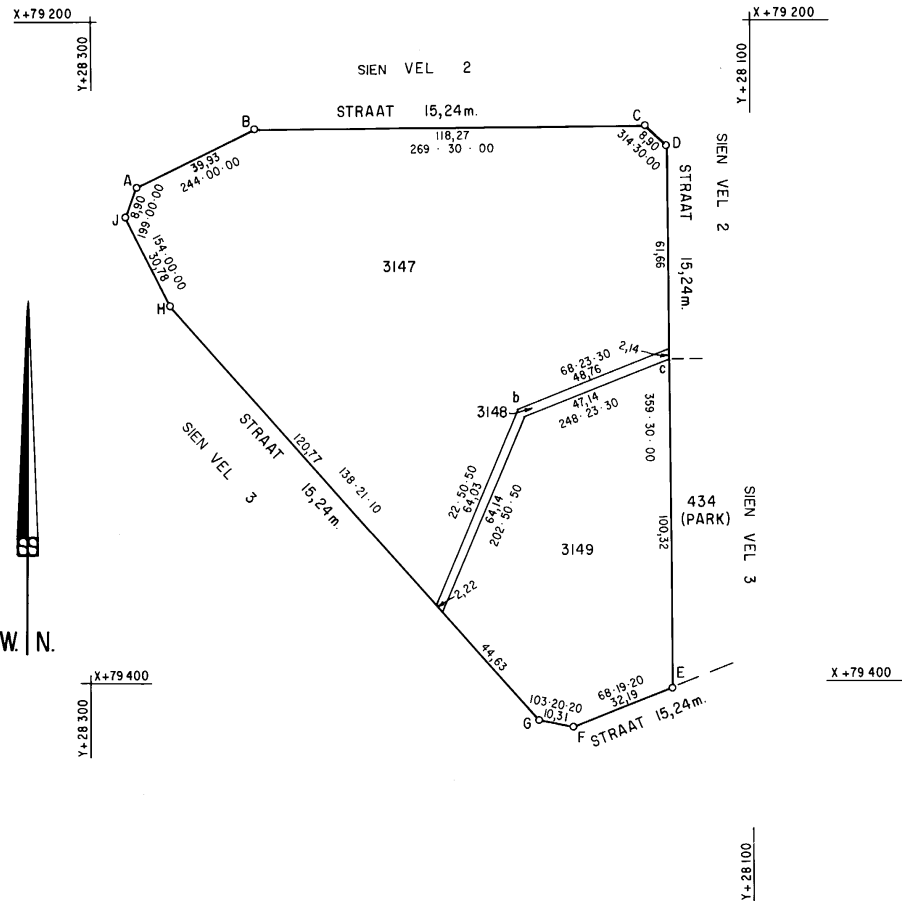

BAKENBESKRYWING

HOOFFIGUUR

A.C.D.E.F.G.J. 12mm. RONDE YSTERPEN EN KLIPSTAPEL
B.H. 20mm. YSTERPYP EN KLIPSTAPEL

PERSEELBAKENS

3147b. 80-OP RONDE YSTERHOEKPAAL
3149c. 25mm. YSTERPYP IN BETON
ALLE ANDER. 12mm. RONDE YSTERPEN EN KLIPSTAPEL

NOTA

Harde Vel vervang Perseel 433 op Vel 3.

PB. No. 452/1991

VEL No. 20

GOEDGEKEUR

P. T. K.

nms. DIREKTER-GENERAAL:
ONTWIKKELINGSHULP

1992. 01. 27

M. S. No's. 99/10/169
99/1/AX/91

L.G. No. 9906/1998

GOEDGEKEUR

nms. LANDMETER-GENERAAL

1998 - 10 - 07

SYE	METER	RIGTINGS- HOEKE	KOÖRDINATE		
			Stelsel	Lo. 31°	Meter
			Konstant	Y	X
				0,00	+2500000,00
HOOFFIGUUR					
A B	39,93	244 00 00	A	+28 286,35	+79 250,35
B C	118,27	269 30 00	B	+28 250,46	+79 232,84
C D	8,90	314 30 00	C	+28 132,19	+79 231,81
D E	164,12	359 30 00	D	+28 125,85	+79 238,05
E F	32,19	68 19 20	E	+28 124,41	+79 402,17
F G	10,31	103 20 20	F	+28 154,33	+79 414,06
G H	167,62	138 21 10	G	+28 164,37	+79 411,66
H J	30,78	154 00 00	H	+28 275,75	+79 286,43
J A	8,90	199 00 00	J	+28 289,24	+79 258,77
GROOTTE = 2,0077 HEKTAAR					W3

GROOTTES	
PERSEEL- NOMMER	VIERKANTE METER
3147	1,4389 Hektaar
3148	224
3149	5 464

LÊER
M. S. No. 3508/1998; 3520/1998
KOMPILASIE LTNT
AKTES : Pretoria

W3 AMENDING GENERAL PLAN
(CONSISTING OF SHEETS 1-21)
OF THE TOWNSHIP

GIYANI - A

COMPRISING 4 SITES NUMBERED
3150 - 3153
BEING A RELAYOUT OF
SITES 23 AND 24
AS APPEAR ON GENERAL PLAN
B.A. No. 93/1969

NORTHERN PROVINCE

SCALE 1/1000

SURVEYED IN
OCTOBER 1992 BY ME

[Signature]
W. G. SADIKI
LAND SURVEYOR

DESCRIPTION OF BEACONS

MAIN FIGURE

A 15 mm drilled hole in concrete
B, D, E, J, K 12 mm iron peg in concrete
C, H 25 mm iron pipe in concrete
F, G 12 mm x 450 mm iron peg

SITE BEACONS

All site beacons 12 mm x 450 mm iron pegs

REFERENCE MARKS

All Reference marks 20 mm iron pipe in concrete
250mm below ground level

NOTES


1. UNLESS OTHERWISE INDICATED ALL REFERENCE MARKS ARE
2.00 METRES FROM NEAREST BLOCK CORNER ON THE BISECTOR.

MAIN FIGURE					
SIDES (metres)	DIRECTIONS	SYSTEM L0 31' CO-ORDINATES (metres)			
		CONSTANTS		Y	X
		0.00 + 2 500 000.00			
A-B	8.91	289 00 00	A	+ 28 646.53	+ 79 221.93
B-C	255.40	334 00 00	B	+ 28 638.21	+ 79 254.73
C-D	252.77	319 21 10	C	+ 28 526.25	+ 79 454.29
D-E	8.92	3 21 10	D	+ 28 395.27	+ 79 643.17
E-F	333.34	48 21 10	E	+ 28 358.79	+ 79 652.07
F-G	8.91	93 21 10	F	+ 28 607.87	+ 79 873.58
G-H	252.78	138 21 10	G	+ 28 616.77	+ 79 873.07
H-J	348.71	154 00 00	H	+ 28 784.75	+ 79 684.18
J-K	8.91	198 00 00	J	+ 28 937.62	+ 79 370.76
K-A	320.52	244 00 00	K	+ 28 934.72	+ 79 362.34

AREA OF MAIN FIGURE - 19,2066 Ha						AREAS	
SYSTEM L0 31' CO-ORDINATES (metres)							
CONSTANTS		0.00 + 2 500 000.00		SITE		NUMBERS SQUARE METRE	
REFERENCE MARKS							
RM1	+ 28 938.49	+ 79 365.75		3150	10,6238 Ha		
RM2	+ 28 356.08	+ 79 647.76		3151	5,7343 Ha		
				3152	1,6922 Ha		
				3153	1,6746 Ha		
TRIGONOMETRICAL BEACONS							
Δ 35	+ 29 102.81	+ 86 546.40					
MAHAIS	DEGREE SHEET	2330					
Δ 37	+ 25 803.73	+ 77 001.30					
MATZIMBANAME	DEGREE SHEET	2330					

AREAS		
SITE	NUMBERS	SQUARE METRES
3150		10,628 ha.
3151		5,743 ha.
3152		1,193 ha.
3153		1,674 ha.

FILE NO.
S.R. No. 3521/1998
COMP. LTNT
DEEDS : Pretoria

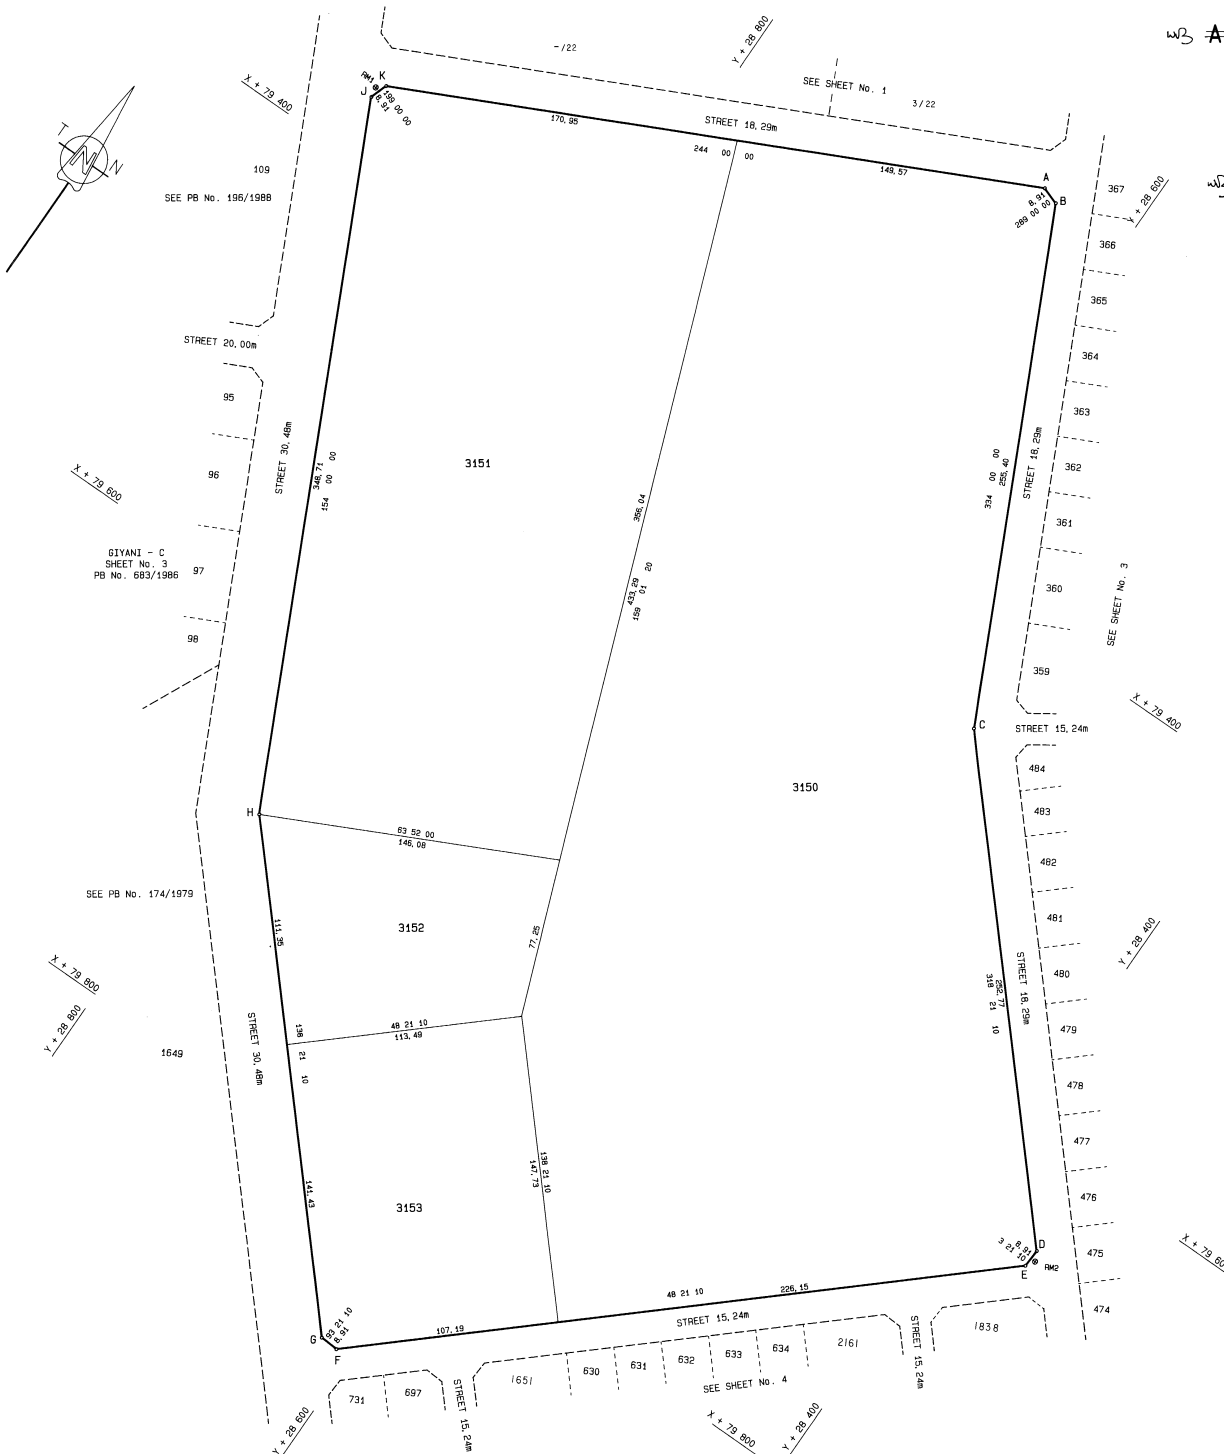

P.B.No. 18/1993
SHEET No. 21

APPROVED
for Surveyor - General
1993.02.17

S.R.No. 99/A/AY/93
COMPILATION LTNT 215,218

S.G.No. 9906/1998

Approved
for Surveyor-General
1998 - 10 - 07



FILE NO.
S.R. No.
COMP.
DEEDS : Pretoria